



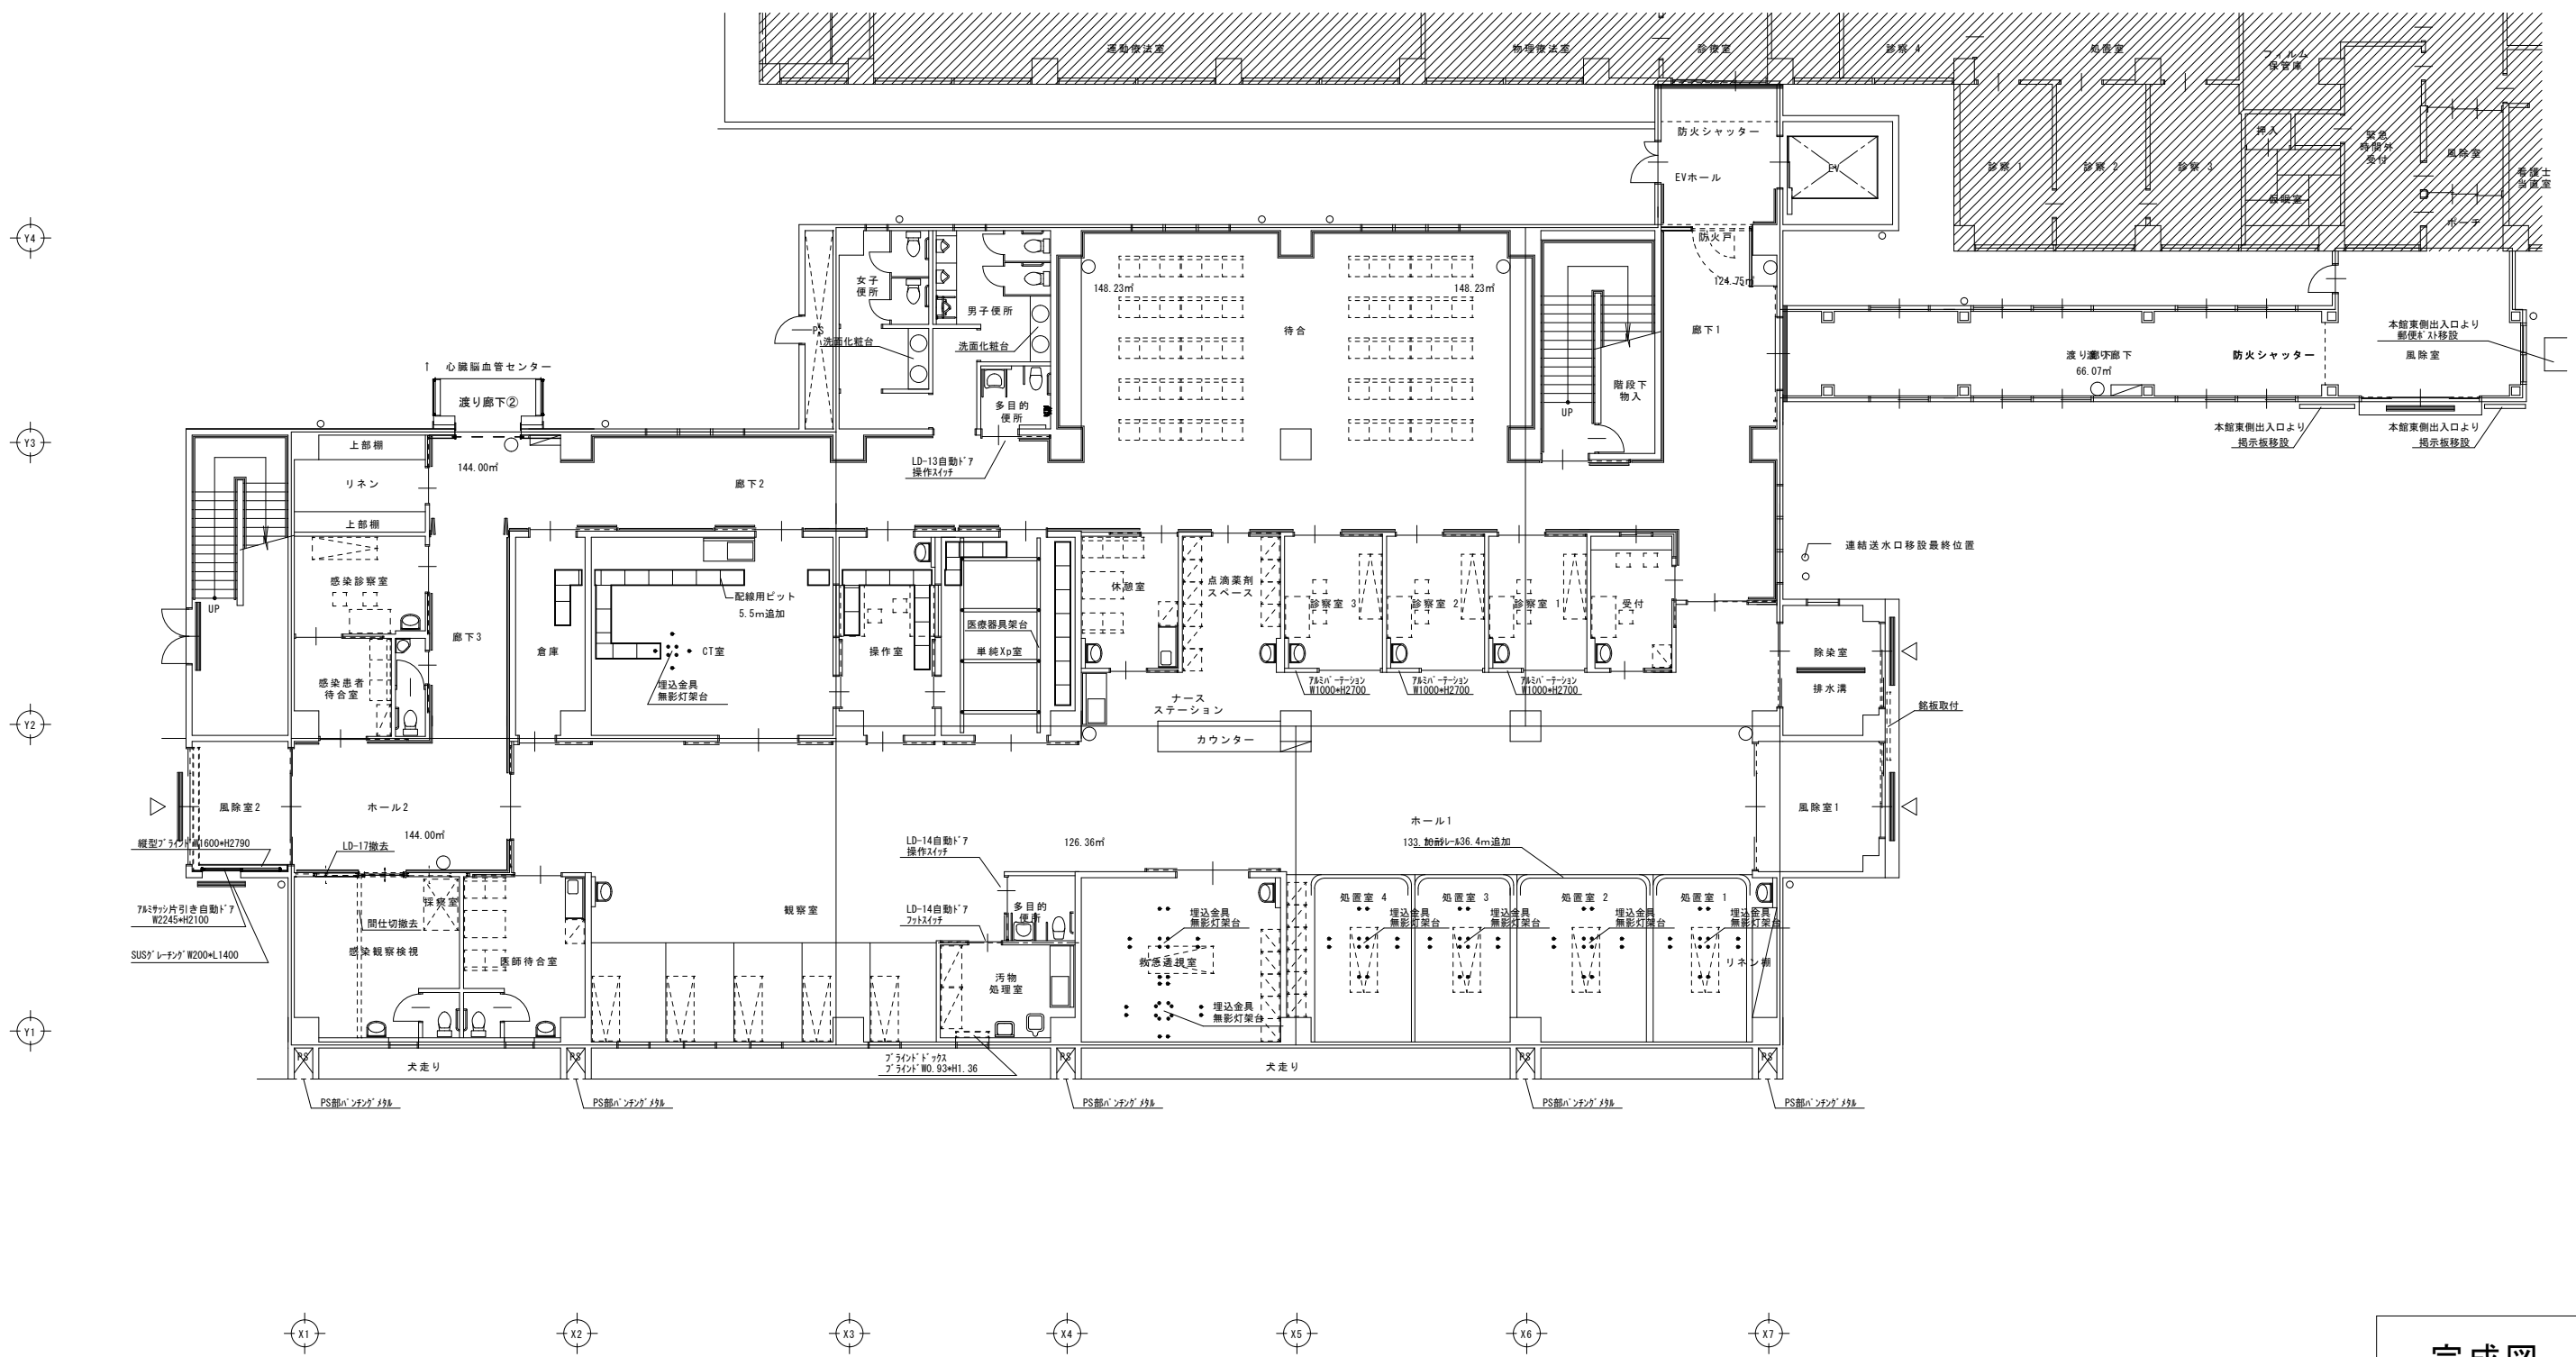

完成図

救命救急センター 1階

記事	月 日		管理建築士	設 計 者	製 図	工事名称	設計年月日	検 図		設計番号
	月 日					県立延岡病院救命救急センター建設工事	平成23年12月			
	月 日					図面名称	縮尺			図面番号
	月 日					1階平面図	A1:1/100 A3:1/200			A - 24

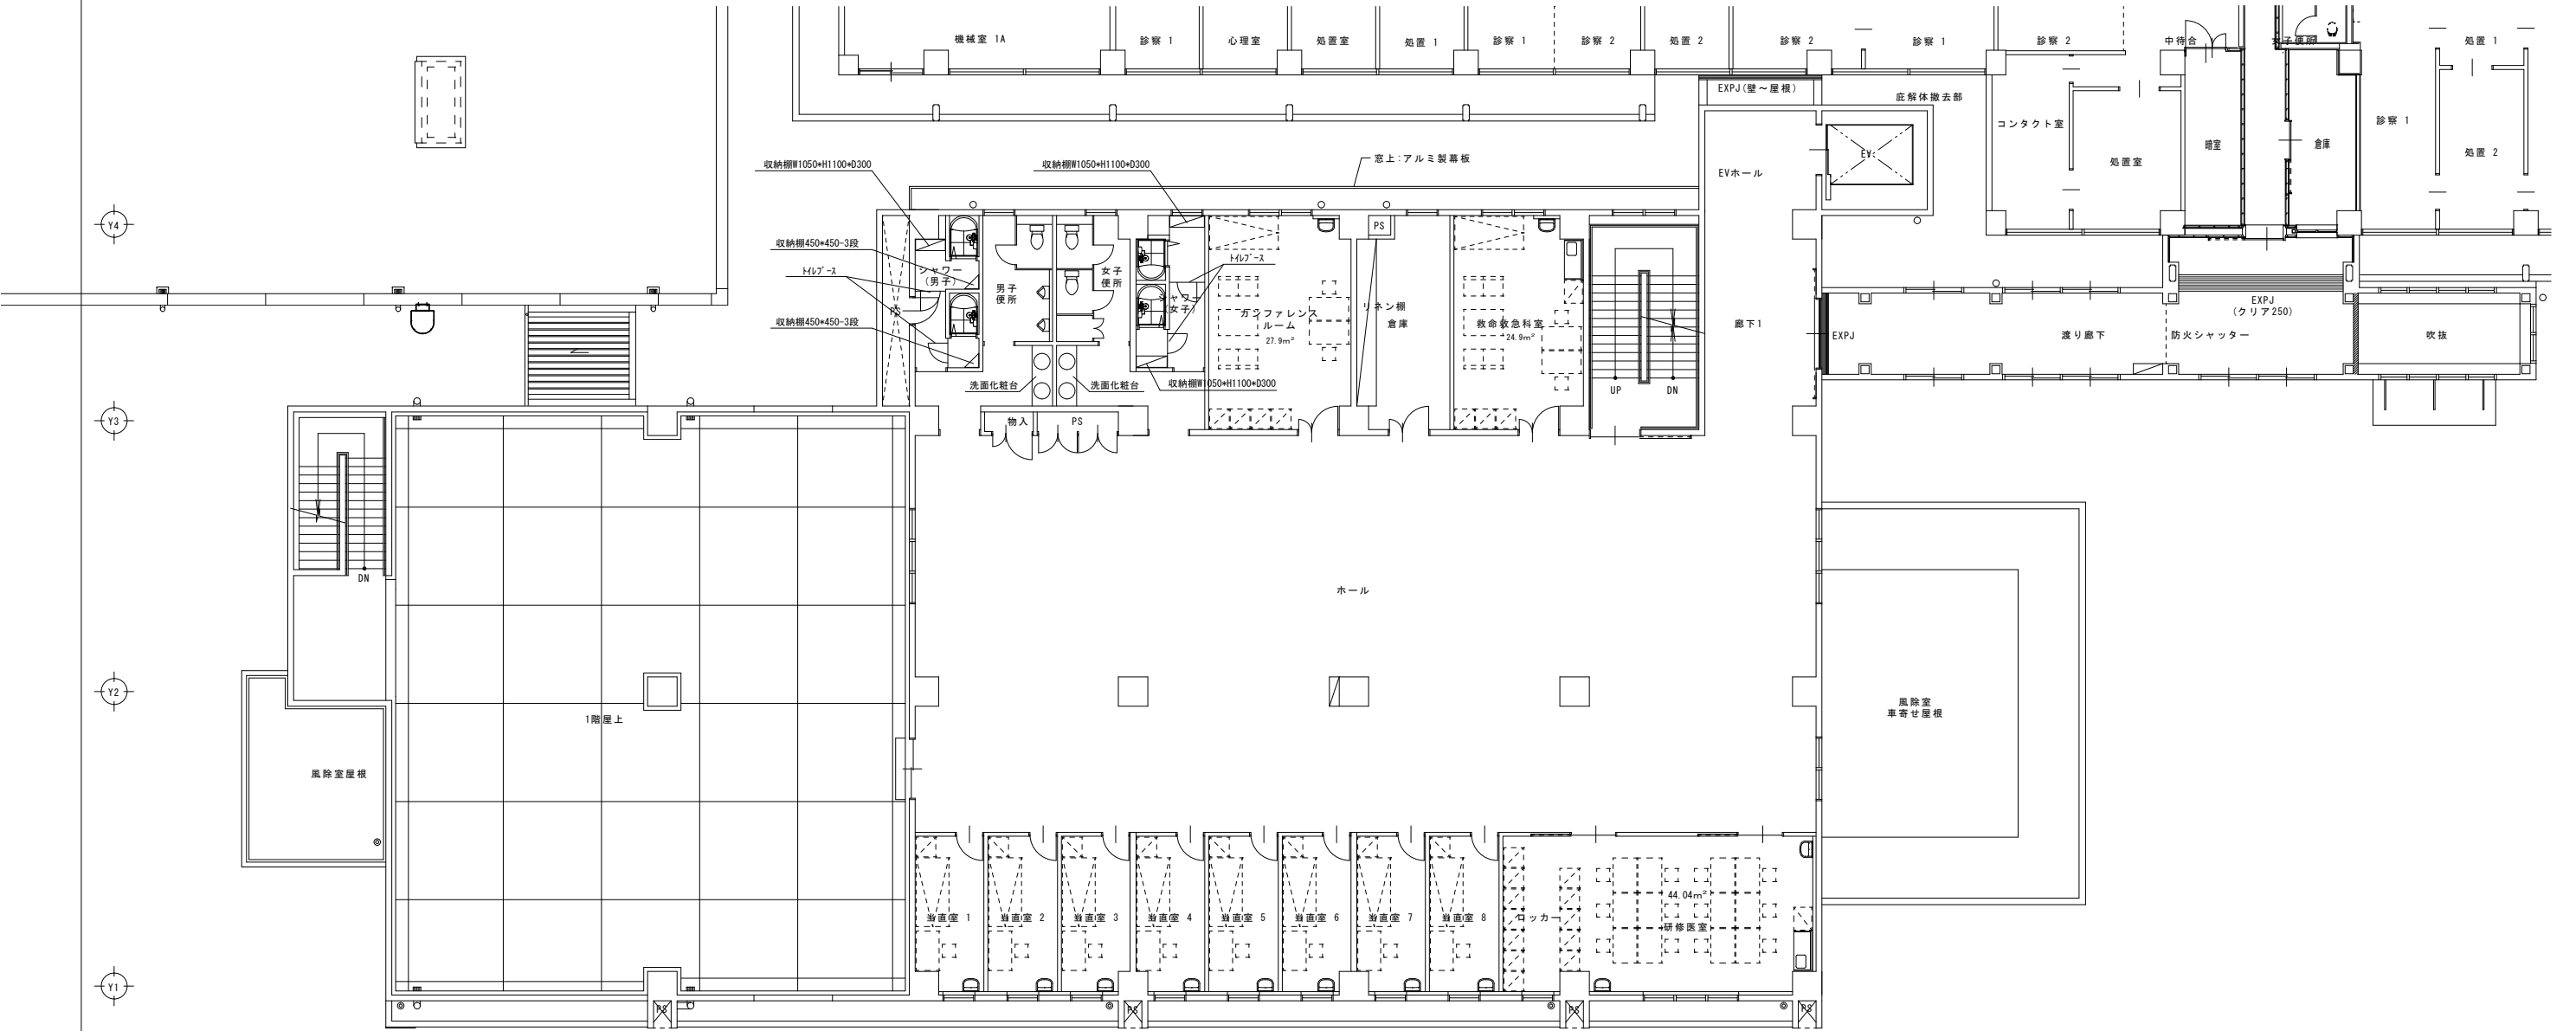



2 階 平 面 図

完成図

救命救急センター 2 階


記 事	月 日			管理建築士	設 計 者	製 図	工事名称	設計年月日	検 図		設計番号
	月 日						県立延岡病院救命救急センター建設工事	平成23年12月			
	月 日						図面名称	縮尺			図面番号
	月 日						2階平面図	A1:1/100 A3:1/200			A - 25

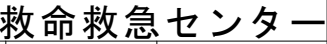

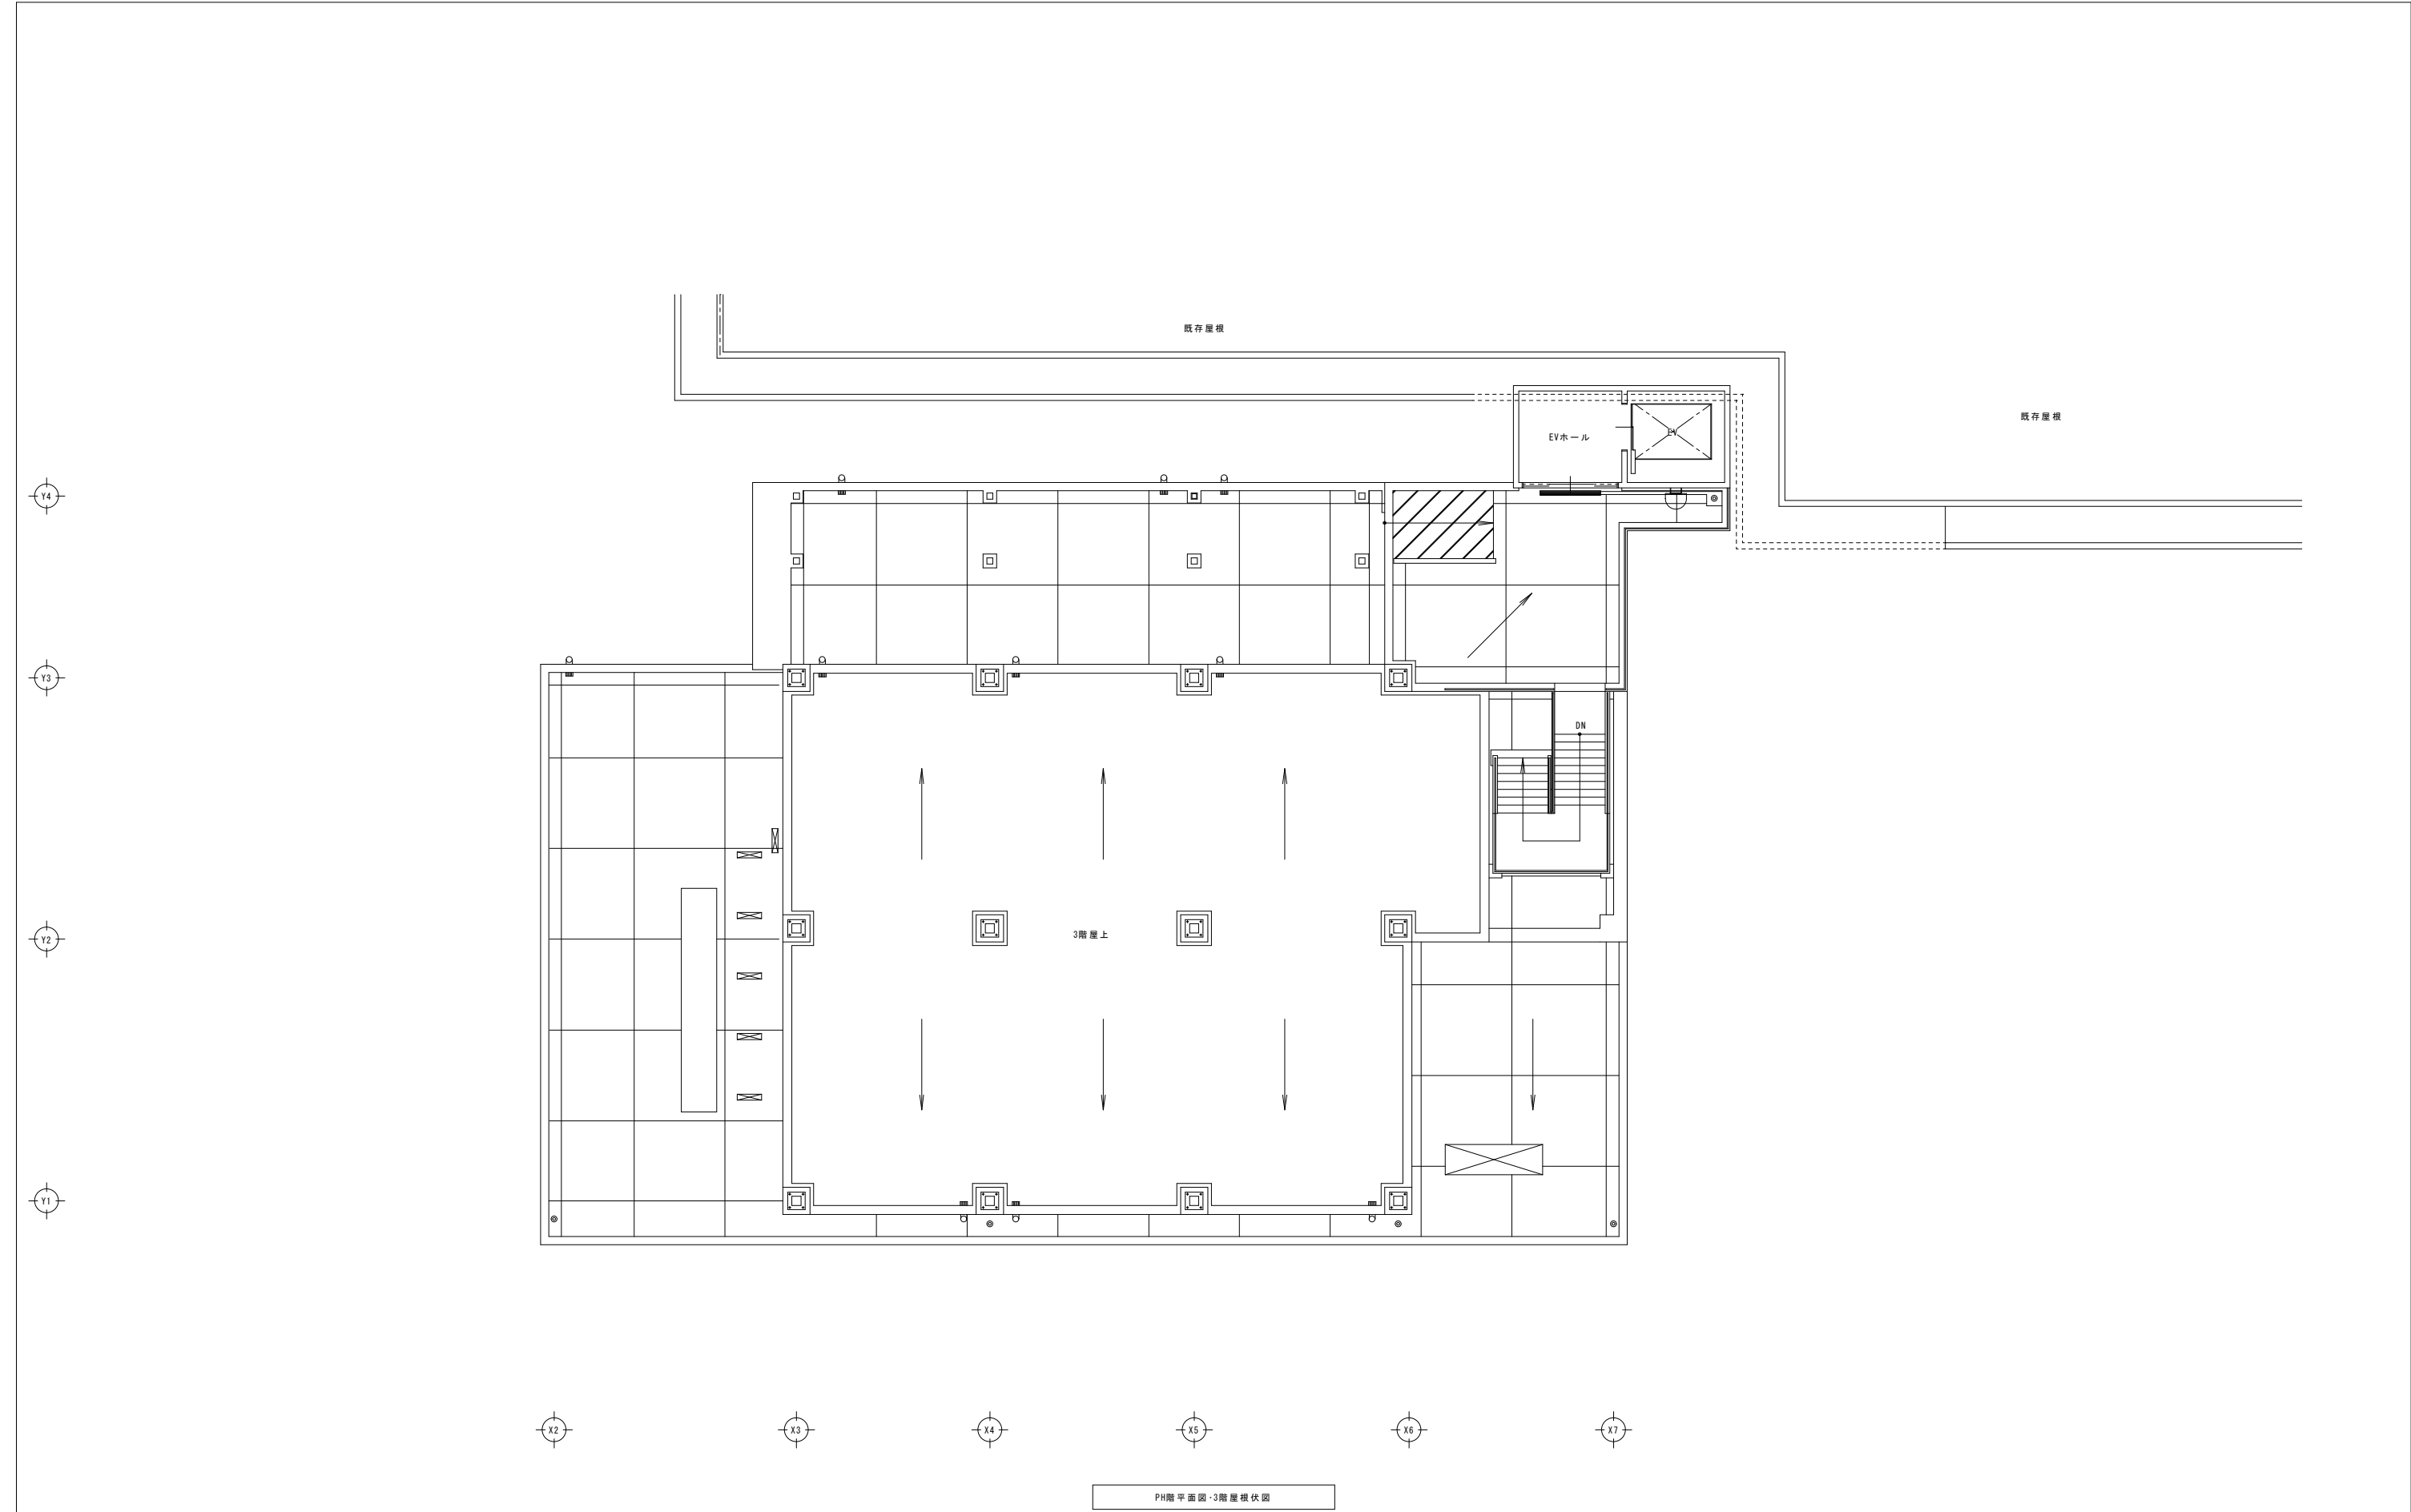


救命救急センター

記事	月 日			管理建築士	設 計 者	製 図	工事名称	設計年月日	検		設計番号
	月 日						県立延岡病院救命救急センター建設工事	平成23年12月			
	月 日						図面名称	縮 尺	図		図面番号
	月 日						PH階平面図・3階屋根伏図	A1:1/100 A3:1/200			A - 27

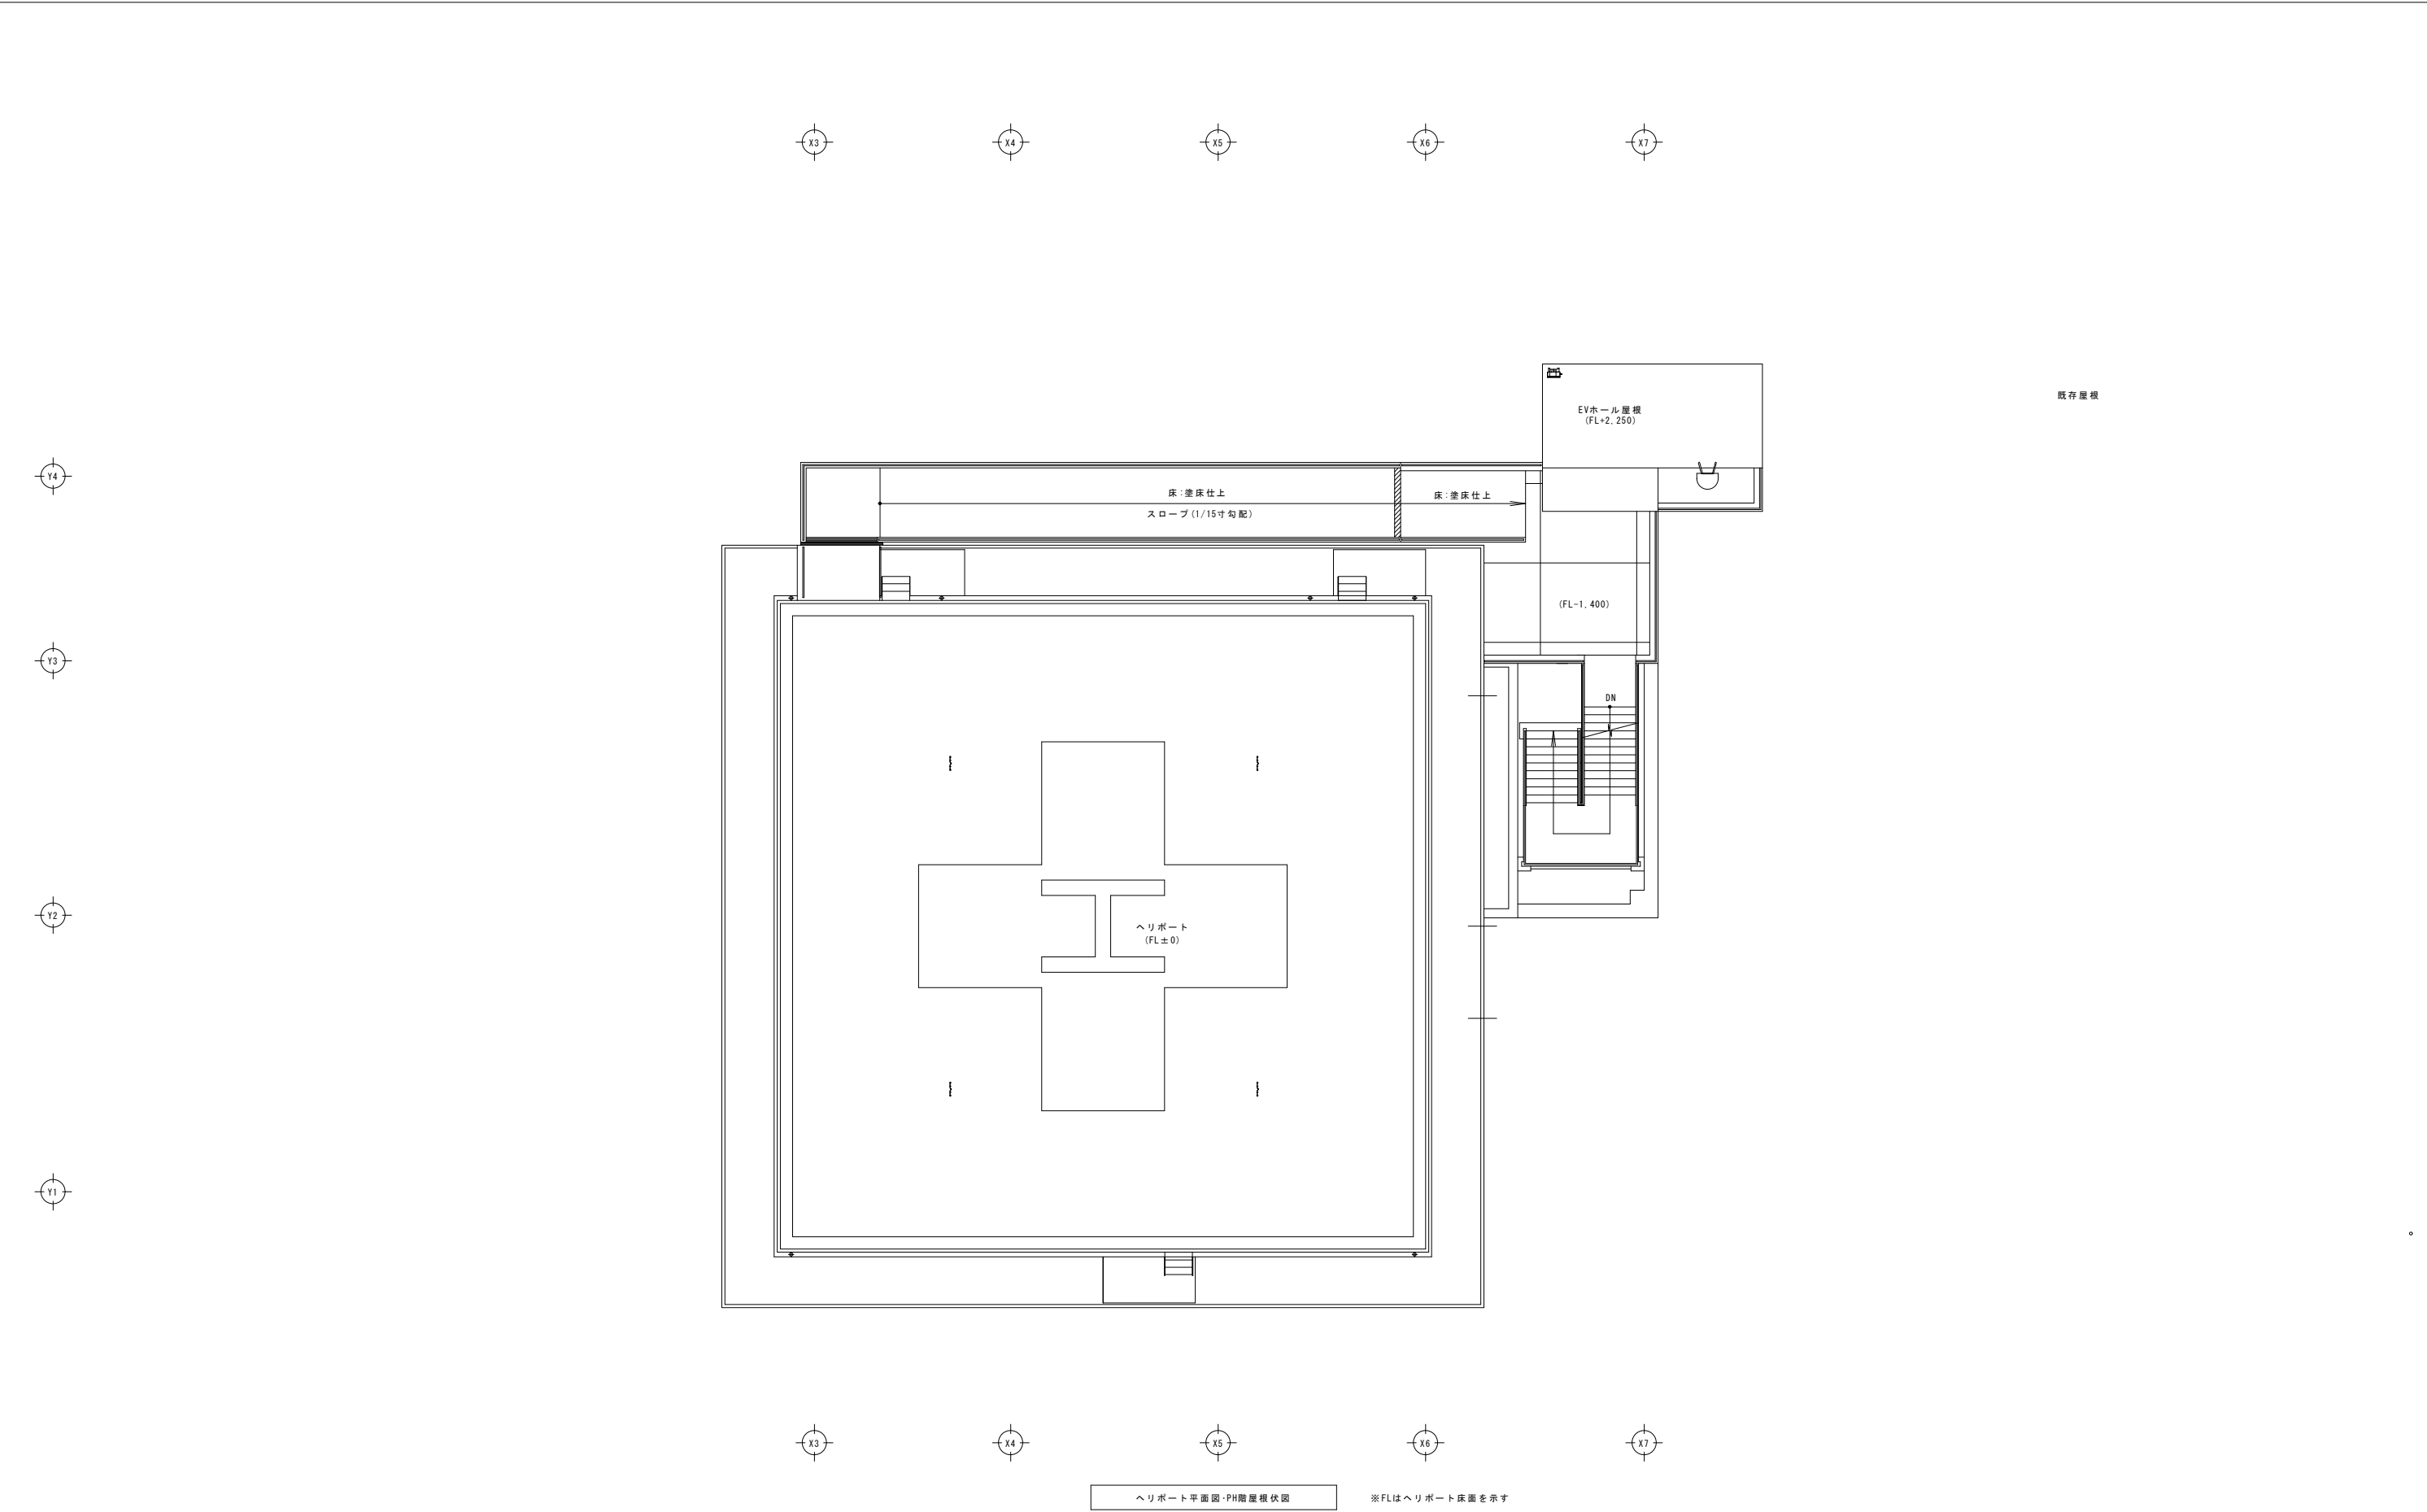


救命救急センター


記事	月 日			管理建築士	設 計 者	製 図	工事名称	設計年月日	検		設計番号	
	月 日						県立延岡病院救命救急センター建設工事	平成23年12月				
	月 日						図面名称	縮尺			図	図面番号
	月 日						ヘリポート平面図・PH階屋根伏図	A1:1/100 A3:1/200				A - 28

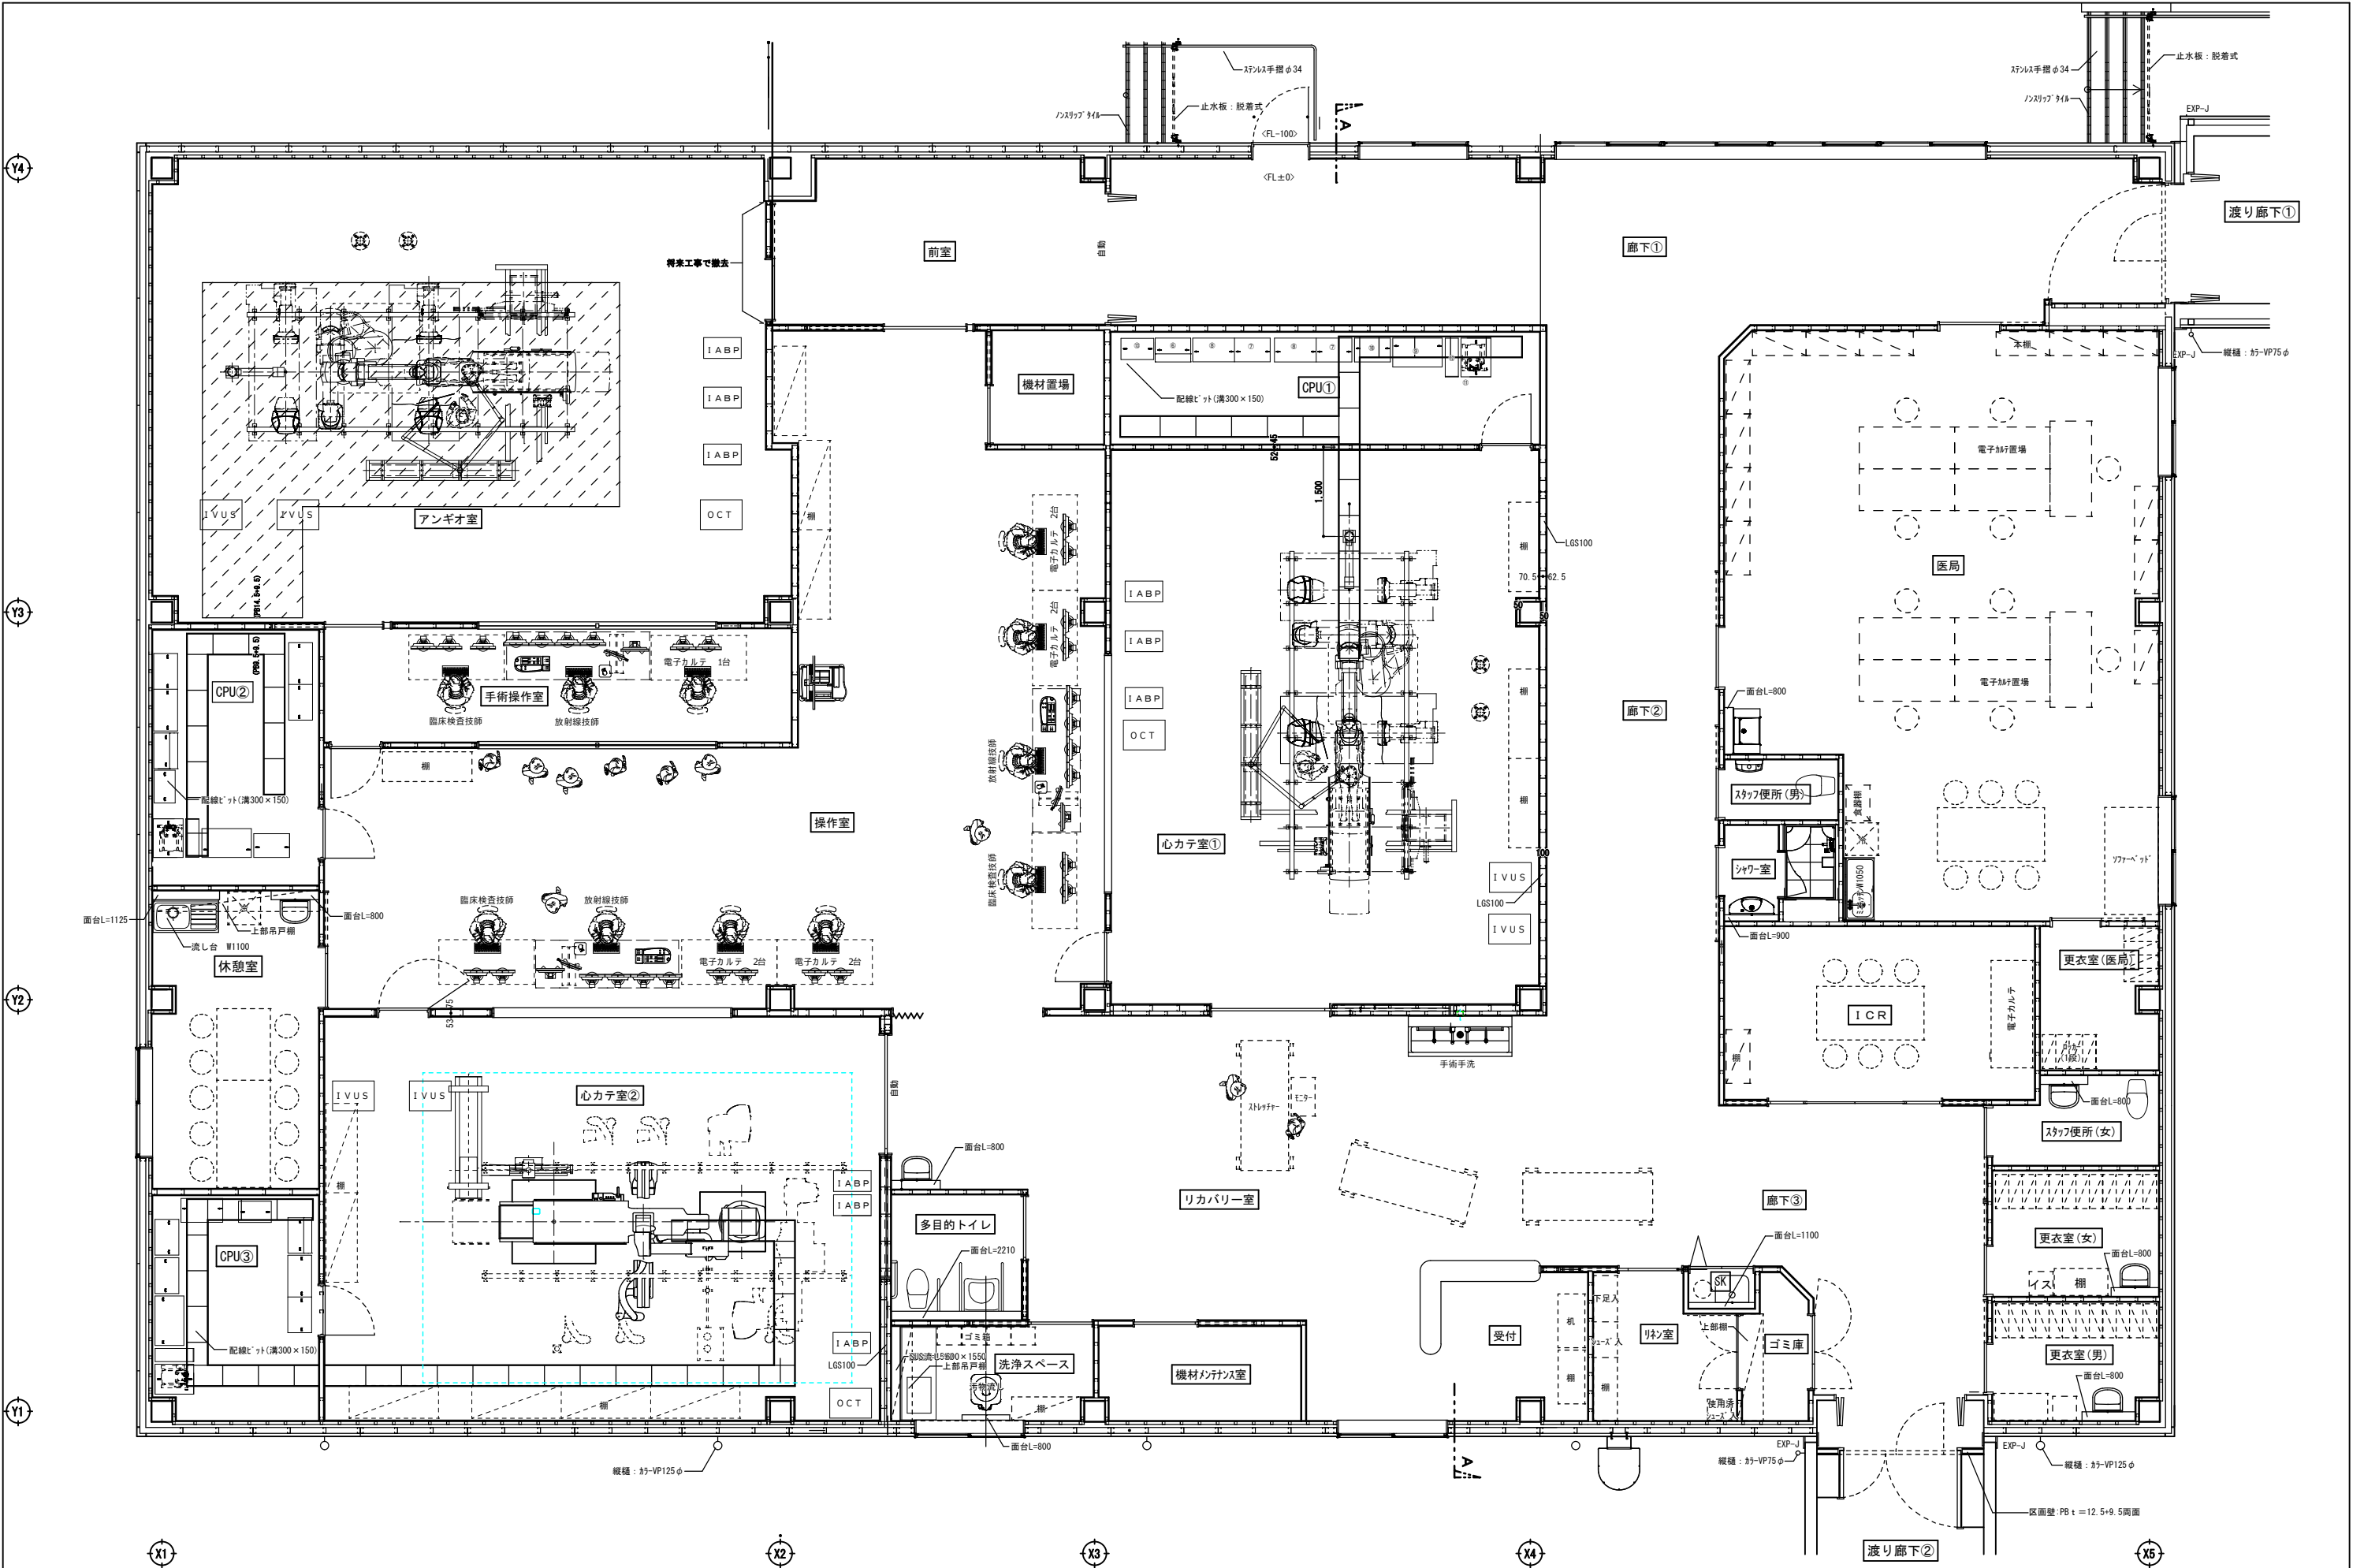

NOTES			 株 式 会 社 菊 池 設 計 〒882-0051 延岡市富美山町5 1 9 番地8 T E L (0982) 21-3709 一級建築士事務所 知事登録 第4 9 8 1号 一級建築士登録 145053号 菊 池 富 男 構造設計一級建築士登録 3177号	T I T L E		S I G N		PLAN NAME	平面詳細図	NO
				県立延岡病院心臓脳血管センター(仮称)建設主体工事			S C A L E	S=1/50(A1) 1/100(A3)	㊦—20	
							D A T E	H31.3.11		

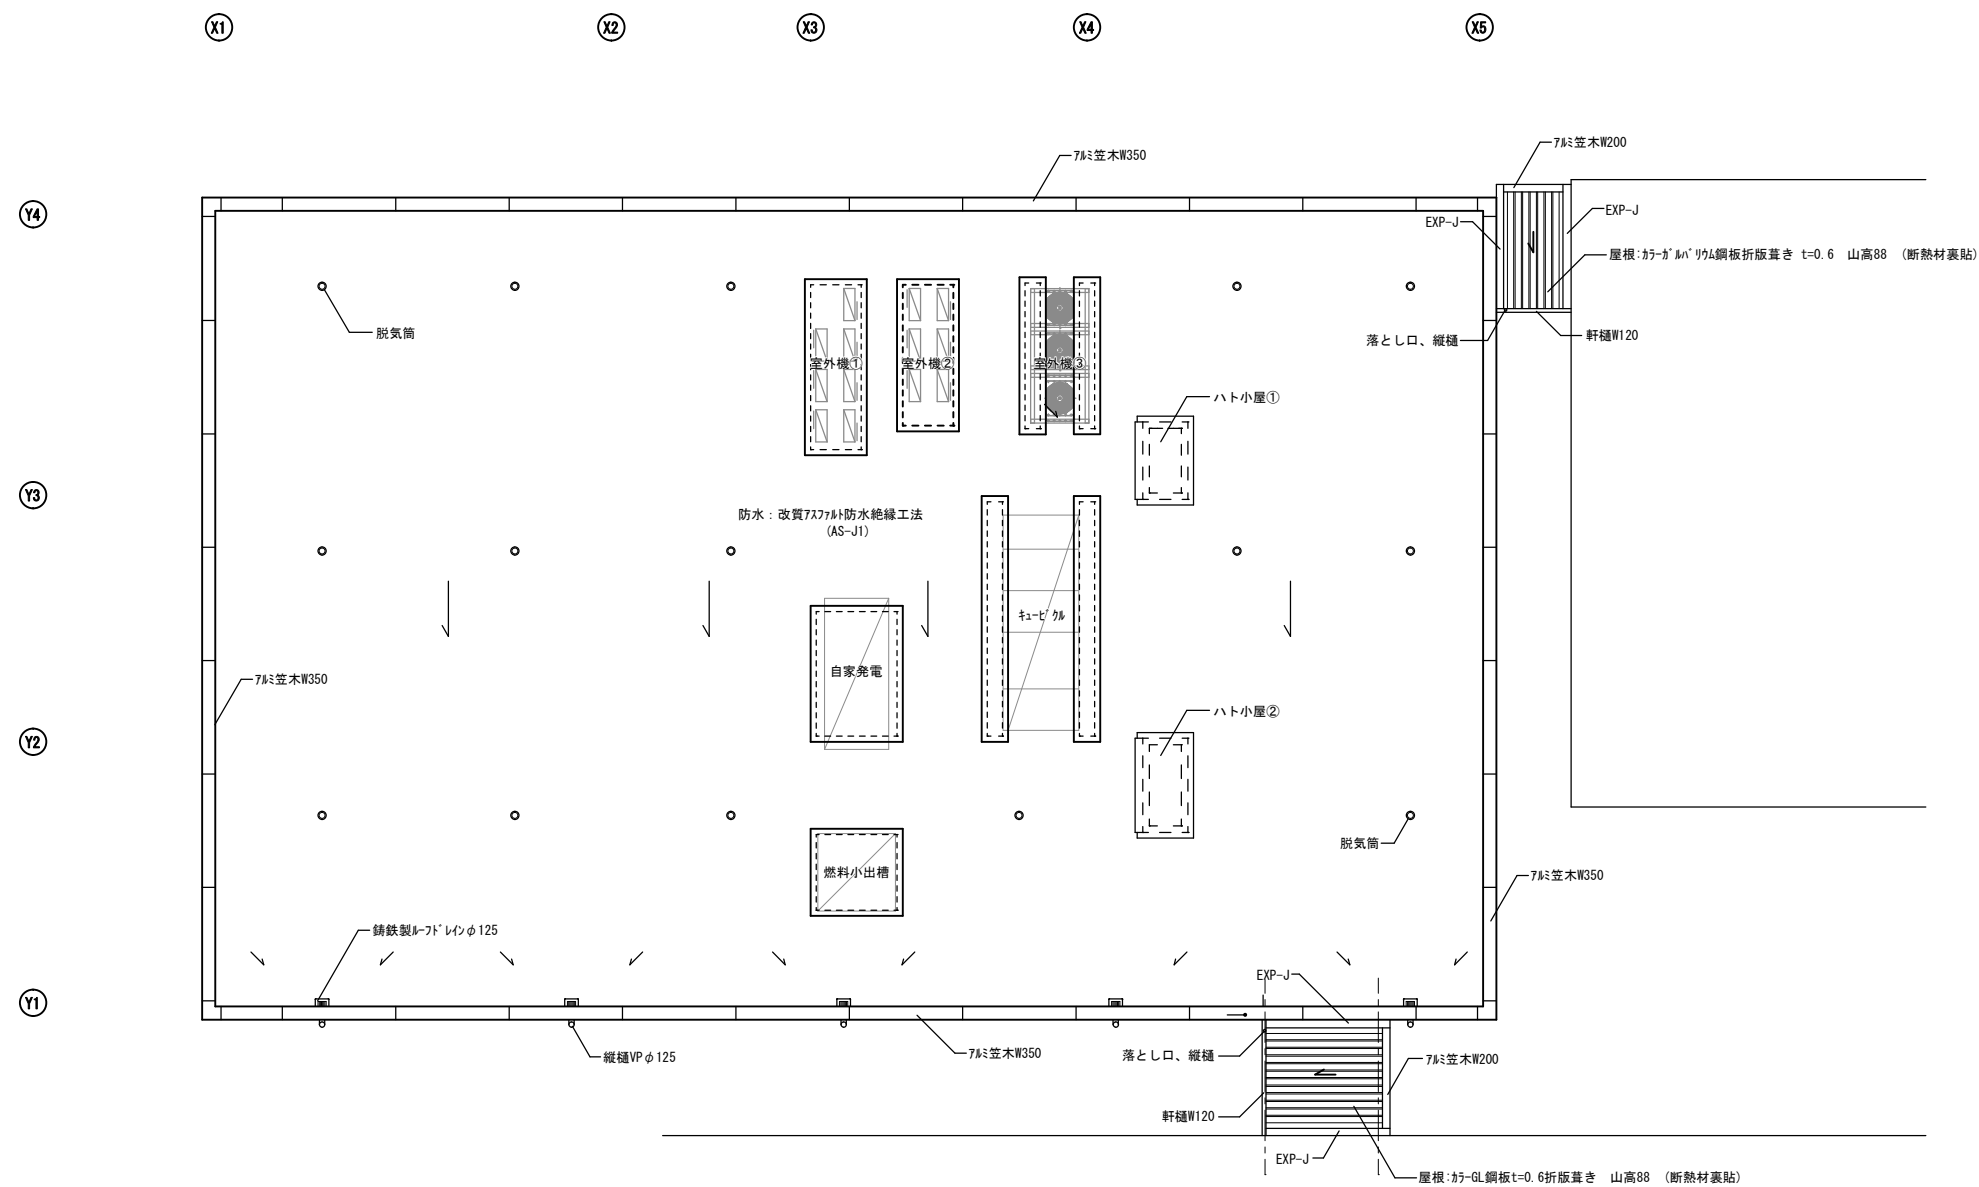


屋根伏図	S=1/100 (A1) 1/200 (A3)
------	-------------------------

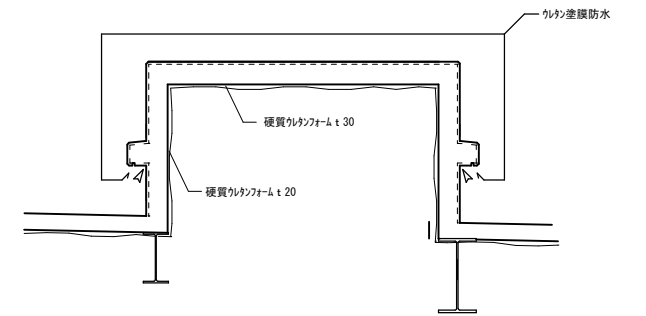

◁ : 端末アルミアノール+ゴム系シーリング


※ () 寸法はハト小屋①を示す

ハト小屋②詳細図(長辺) S=1/30(A1) 1/60(A3)

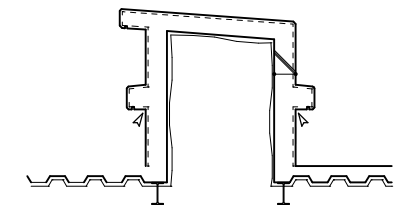

◁ : 端末アルミアンク^{*}ル+コ^{*}ムス系シーリング^{*}

ハト小屋詳細図(短辺) S=1/30(A1) 1/60(A3)

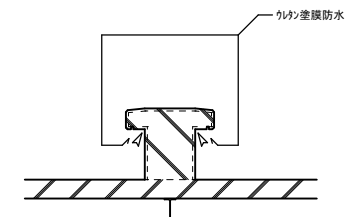

◁ : 端末アルミアングルコーム系シーリング*

機械基礎詳細図 S=1/30 (A1) 1/60 (A3)

NOTES		 株 式 会 社 菊 池 設 計 〒882-0051 延岡市富美山町519番地8 TEL(0982)21-3709 一級建築士事務所 知事登録 第4981号 一級建築士登録 145053号 菊池 富男 構造設計一級建築士登録 3177号	T I T L E	S I G N	P L A N N A M E	屋根伏図	N O
			県立延岡病院心臓脳血管センター(仮称)建設主体工事		S C A L E	S=1/30・100(A1)、1/60・200(A3)	(A) — 18
					D A T E	H31.3.11	