




6階平面図

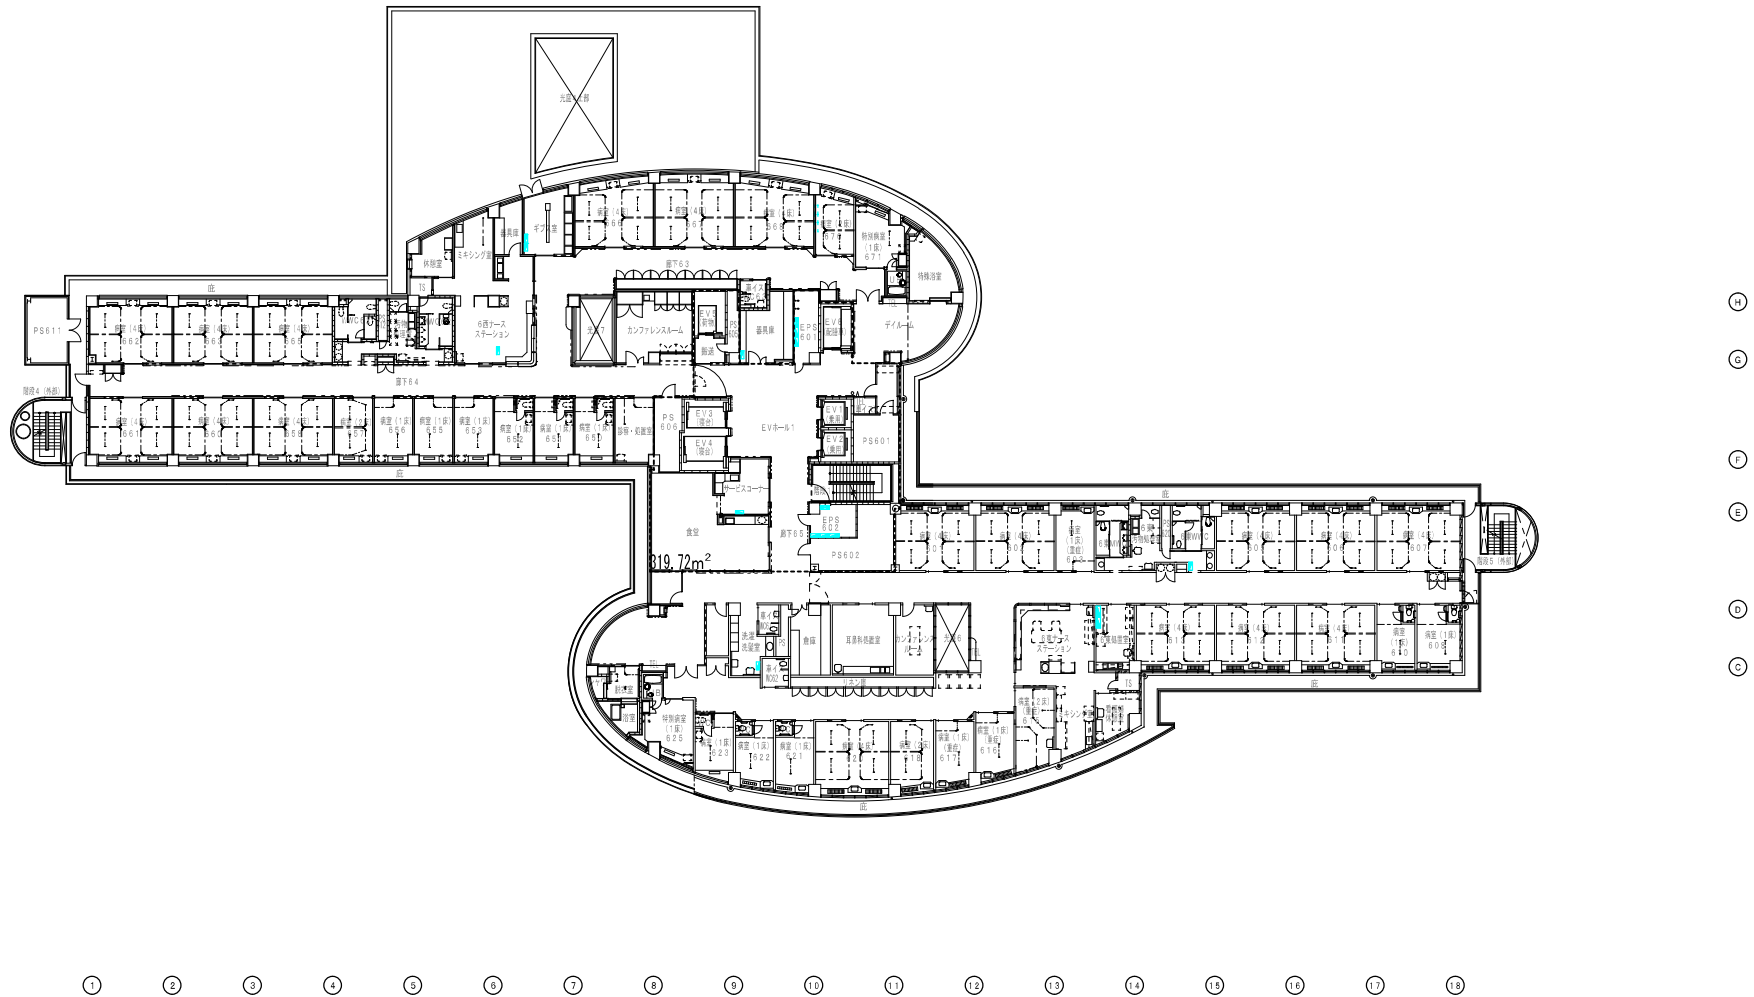

棟名	図名	図番	年月日	訂正記号	縮尺	納入先	名称
						宮崎県立延岡病院	6階平面図
設計	作成	承認	発行	変更	1/200	床	09-07


完成図

救命救急センター 1階

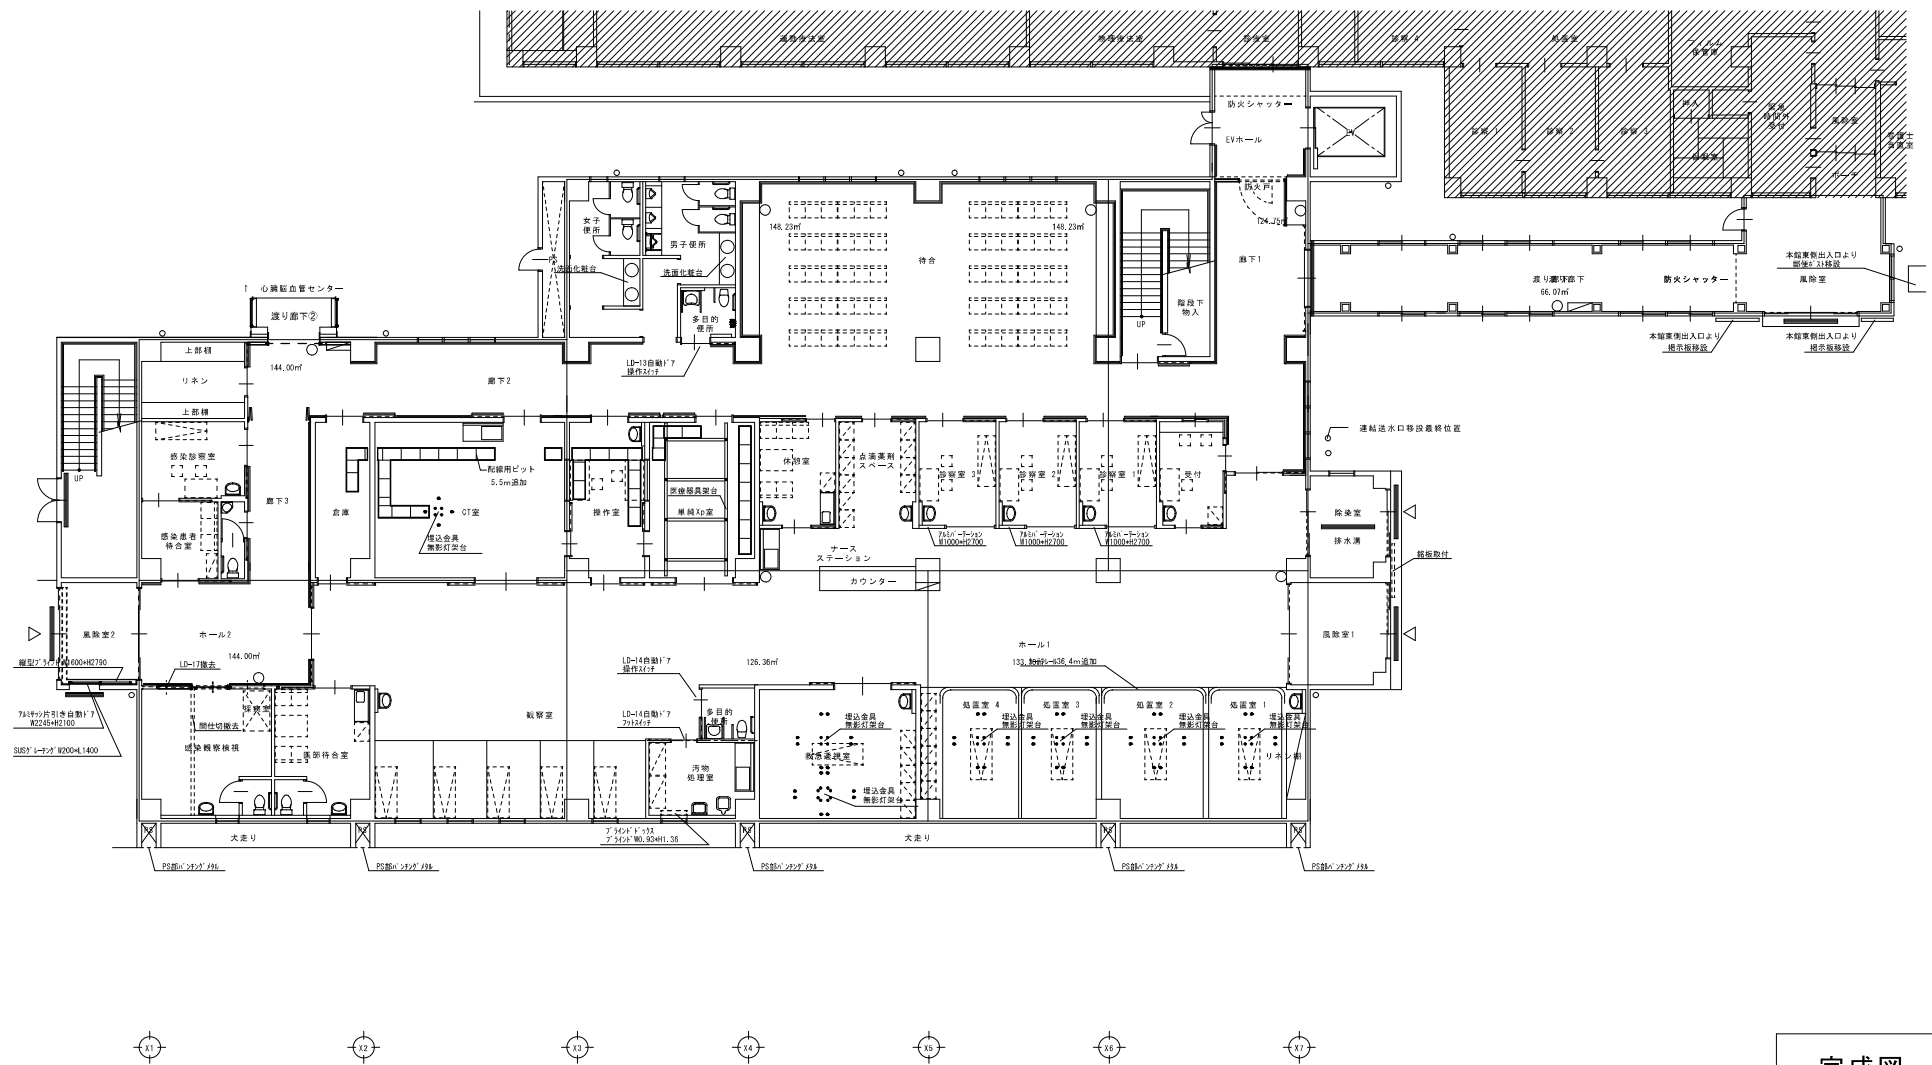

1階平面図

記 事	月日		管理建築士	設計者	製	図	工事名称 県立延岡病院救命救急センター建設工事	設計年月日	平成23年12月	検 図	設計番号	
	月日							図面名称	縮尺 A1:1/100 A3:1/200			図面番号
	月日							1階平面図				
	月日											A-24

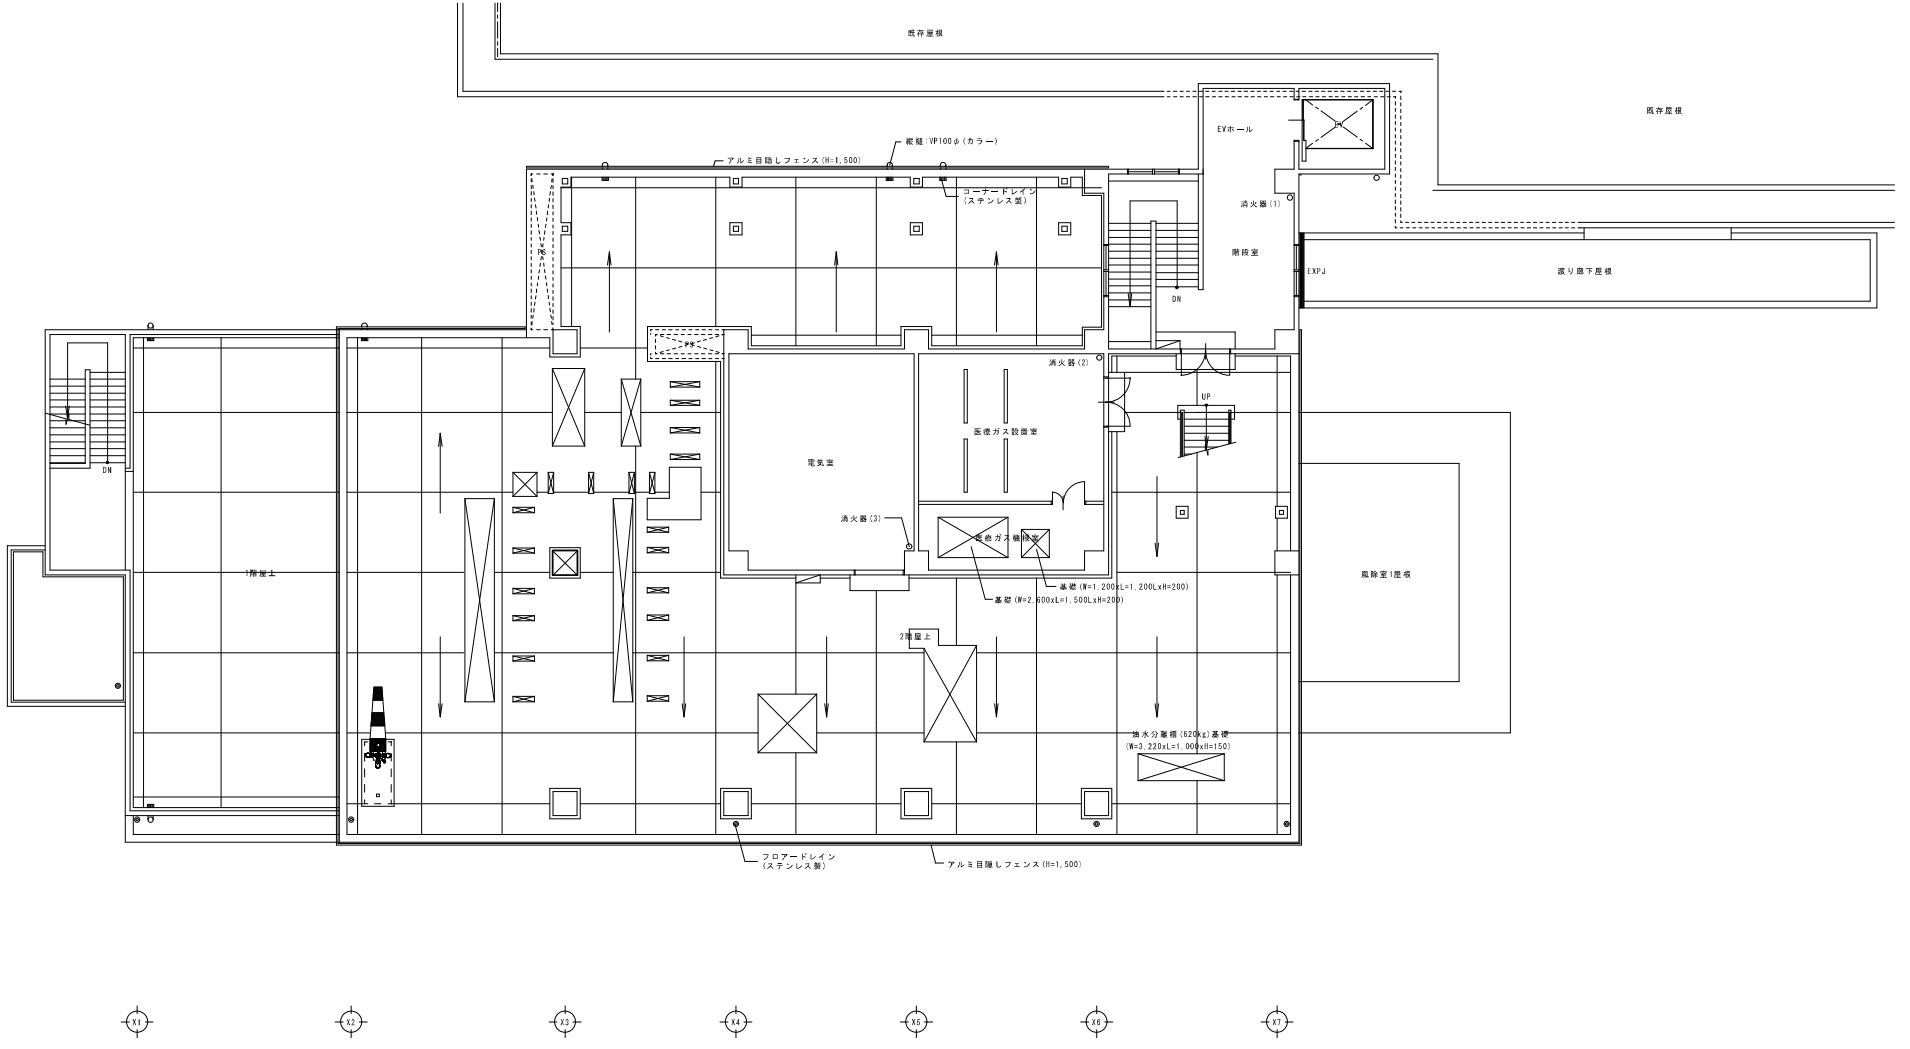


3階平面図

救命救急センター

記 事	月 日		管理建築士	設計者	製 図	工事名称 県立延岡病院救命救急センター建設工事	設計年月日 平成23年12月	検 図	設計番号	
	月 日						縮尺 A1:1/100 A3:1/200			図面番号 A - 26
	月 日									
	月 日									


3階平面図

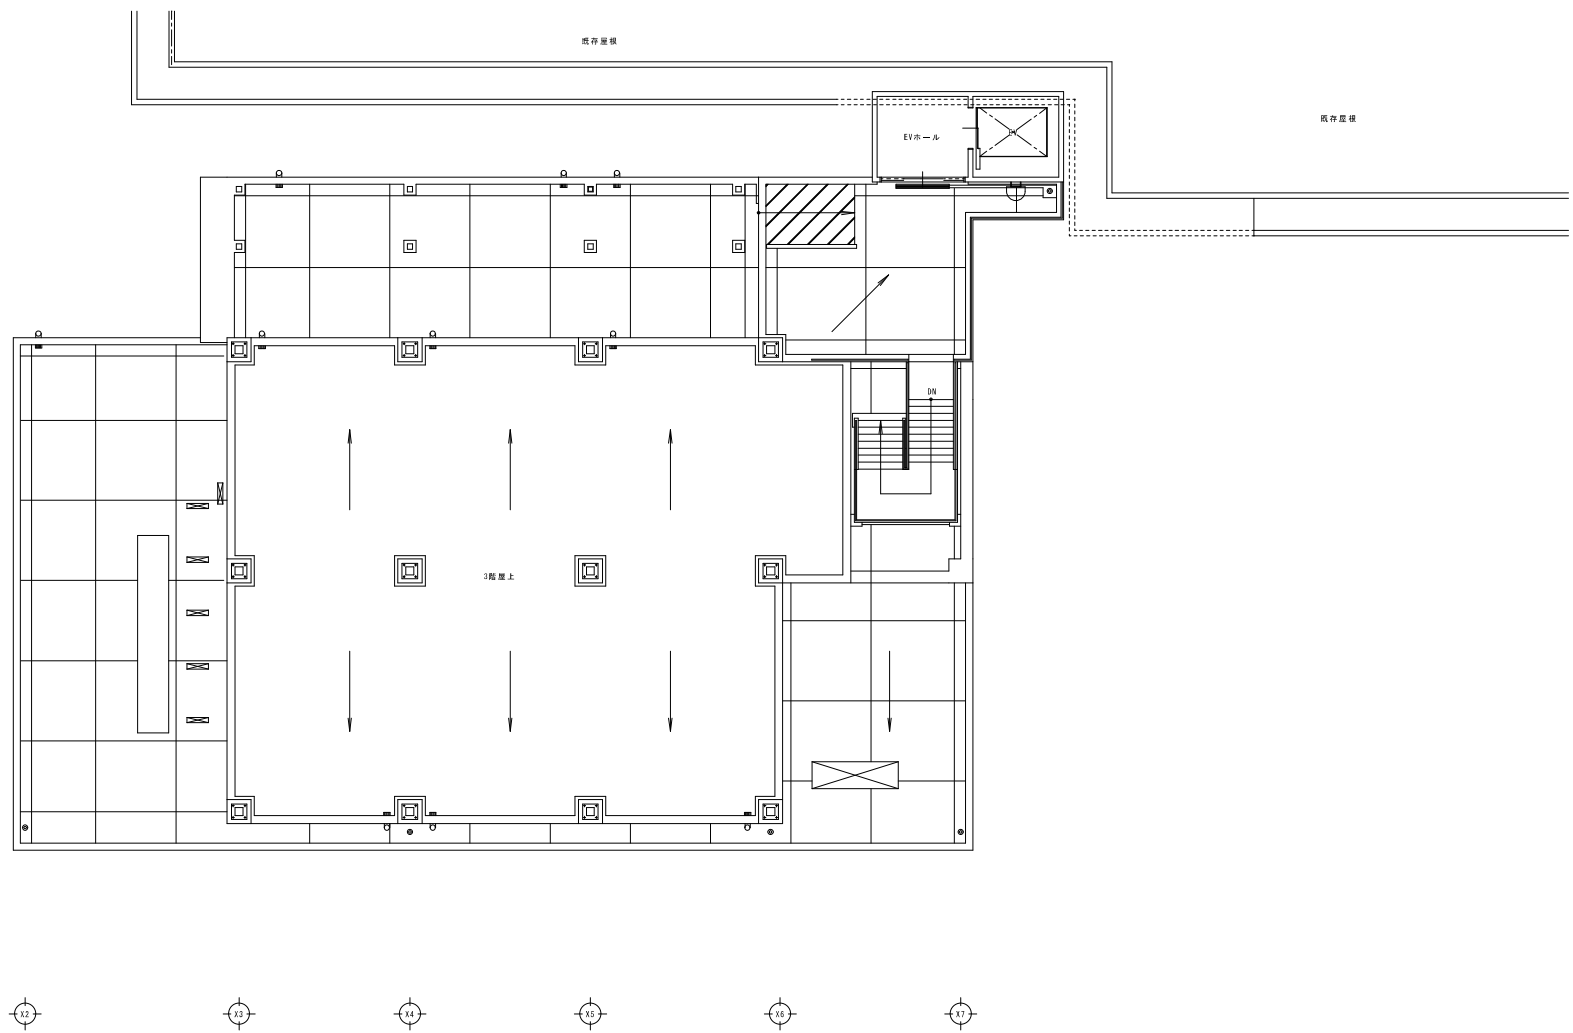

PH階平面図・3階層様状図

救命救急センター

記 事	月 日		管理建築士	設計者	製 図	工事名称	設計年月日	検 図	設計番号
	月 日					県立延岡病院救命救急センター建設工事	平成23年12月		
	月 日					図面名称	縮尺		図面番号
	月 日					PH階平面図・3階層様状図	A1:1/100 A3:1/200		A - 27

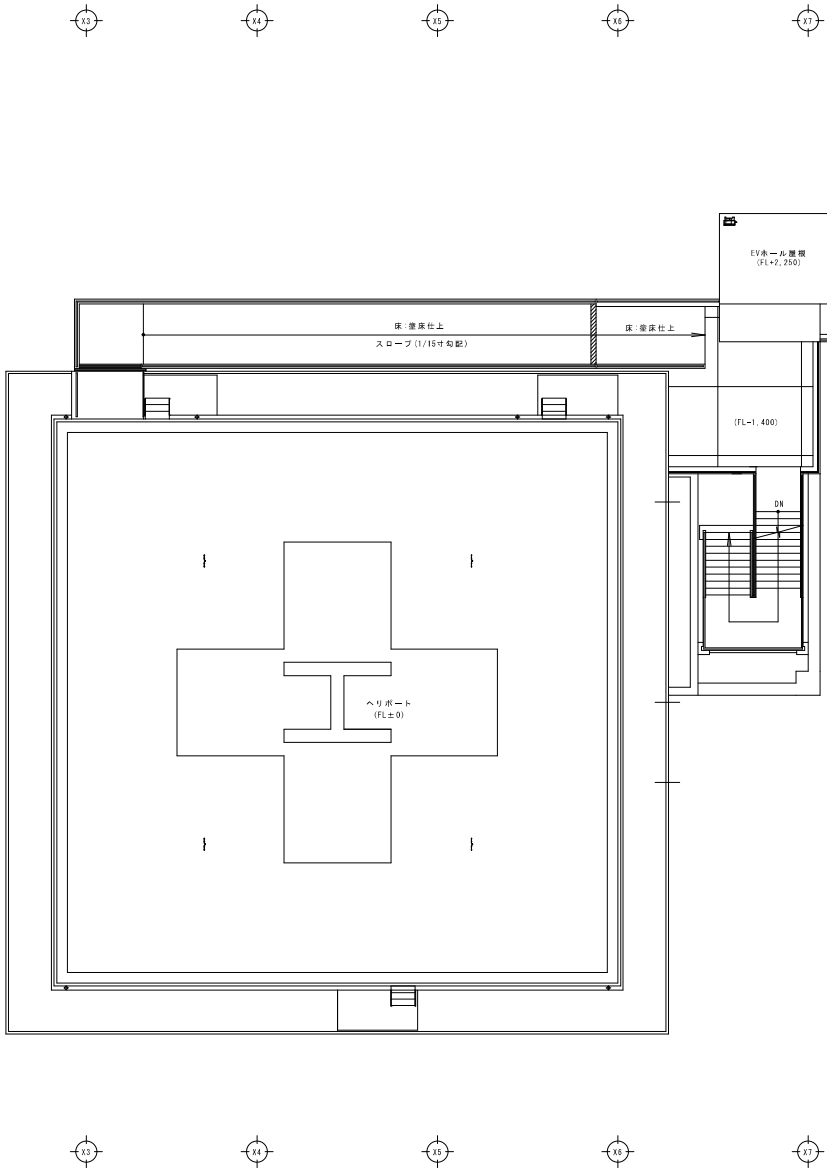


既存屋根


ヘリポート平面図・PH階段様状図 ※FLはヘリポート床面を示す

救命救急センター

記 事	月日		管理建築士	設計者	製	図	工事名称	設計年月日	検	図	設計番号
	月日						県立延岡病院救命救急センター建設工事	平成23年12月			
	月日						図面名称	縮尺			図面番号
	月日						ヘリポート平面図・PH階段様状図	A1:1/100 A3:1/200			A - 28


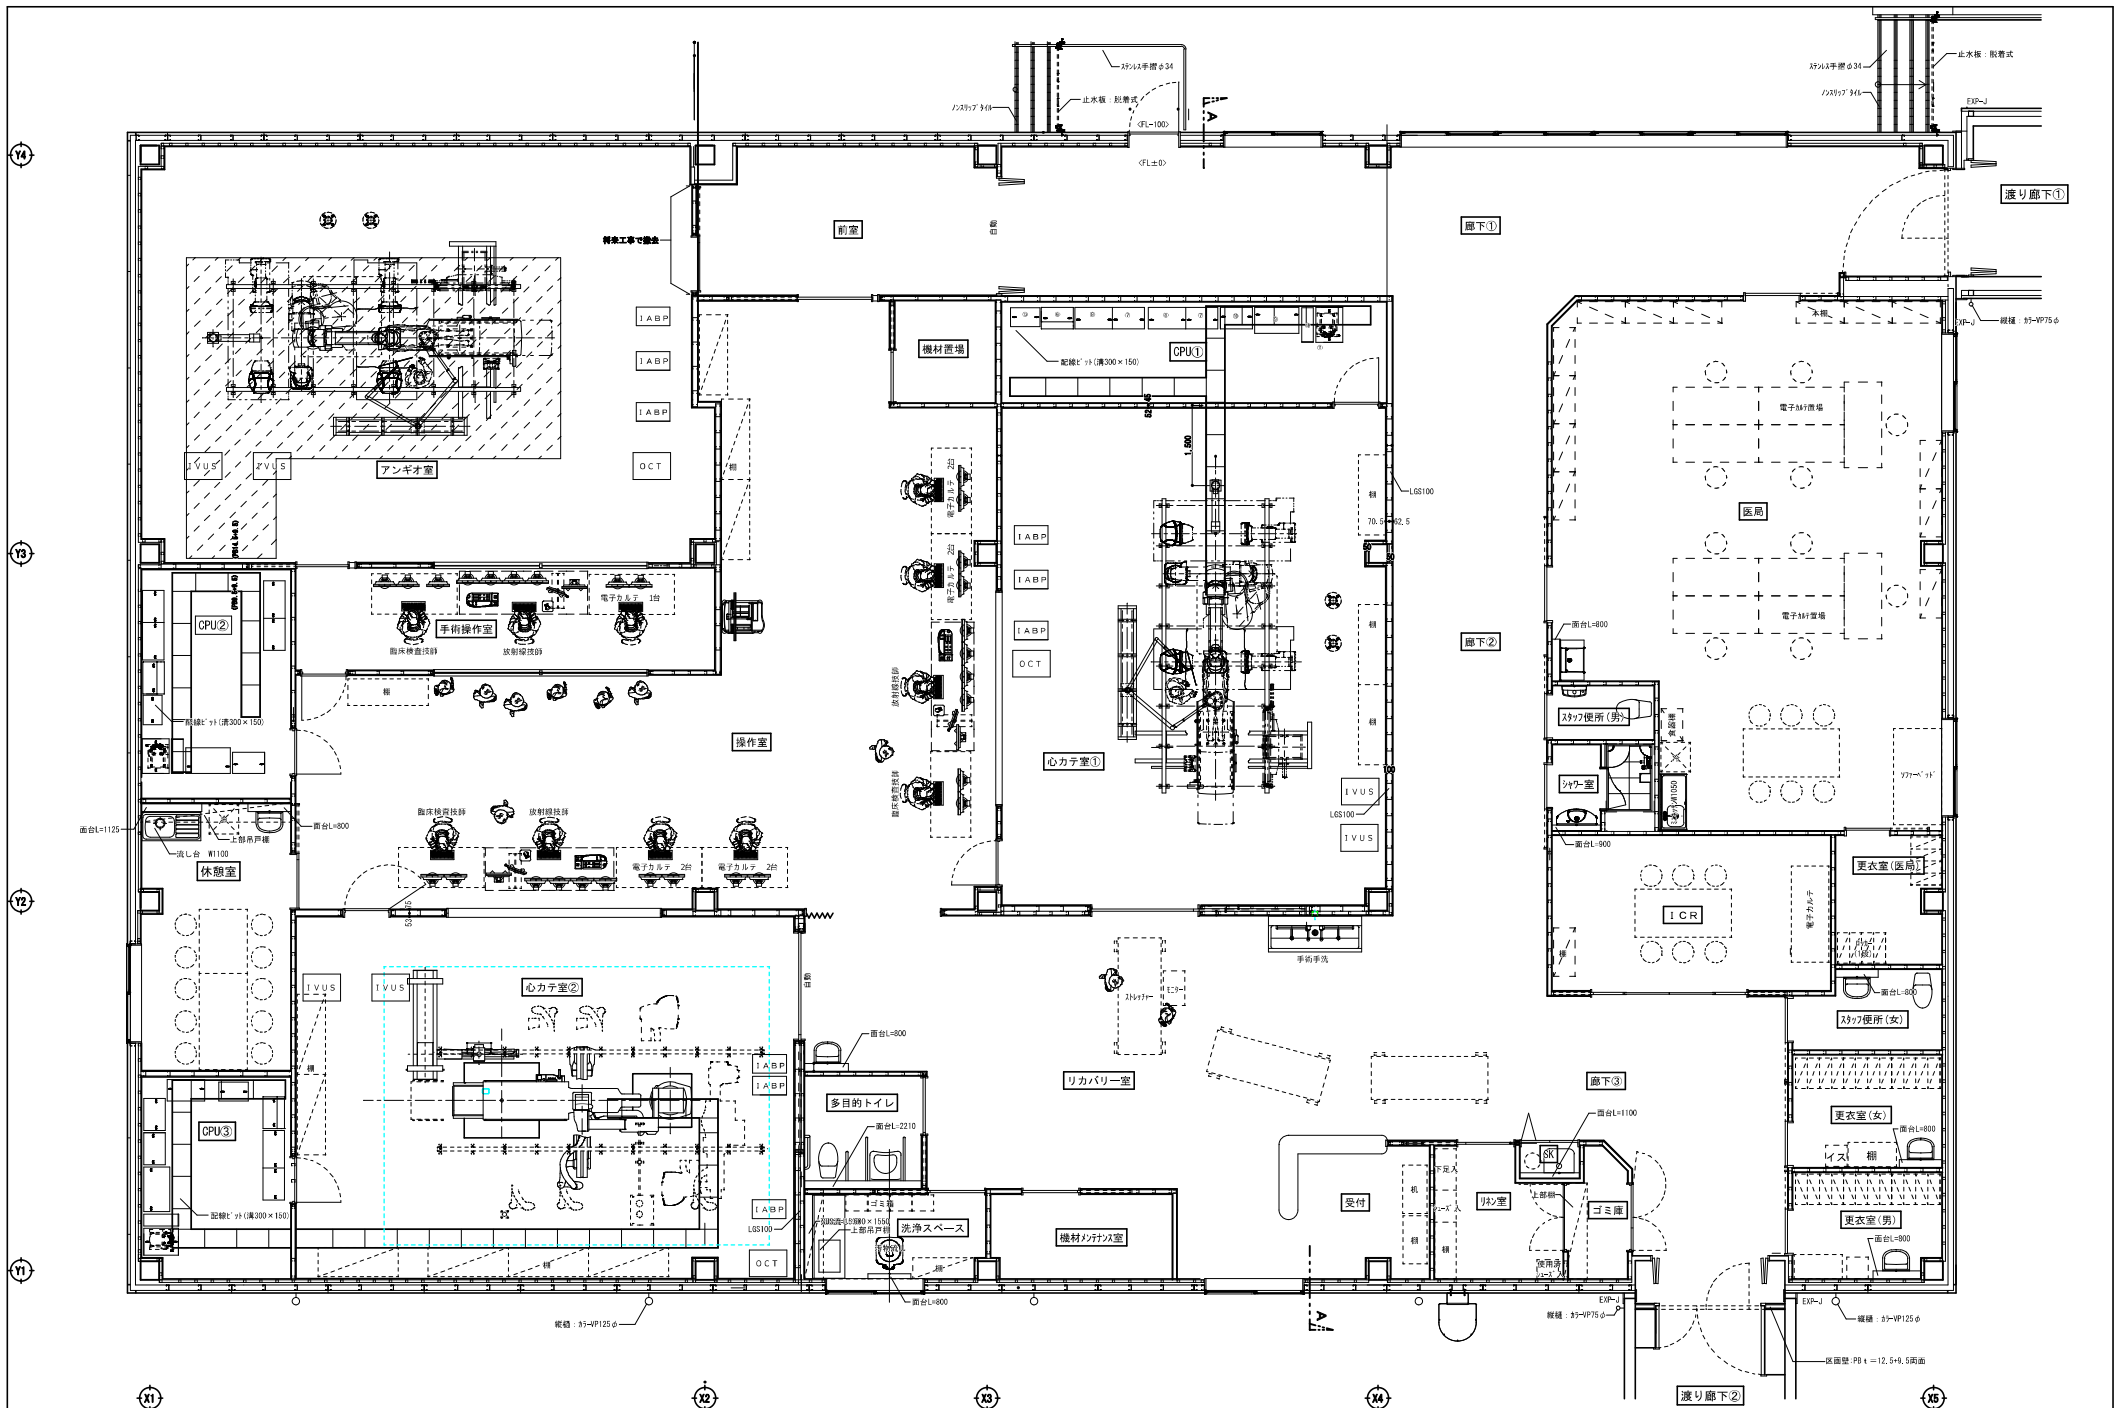


NOTES			



株式会社 菊池設計
 一級建築士事務所 知事登録 第4981号
 一級建築士登録 100019 菊池 富夫 菊池 富夫
 構造設計 建築業登録 3172

SIGN	
PLAN NAME	平面詳細図
SCALE	S=1/50(A1) 1/100(A3)
DATE	H31.3.11


NO	④-20
----	------

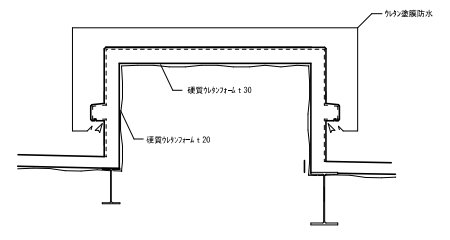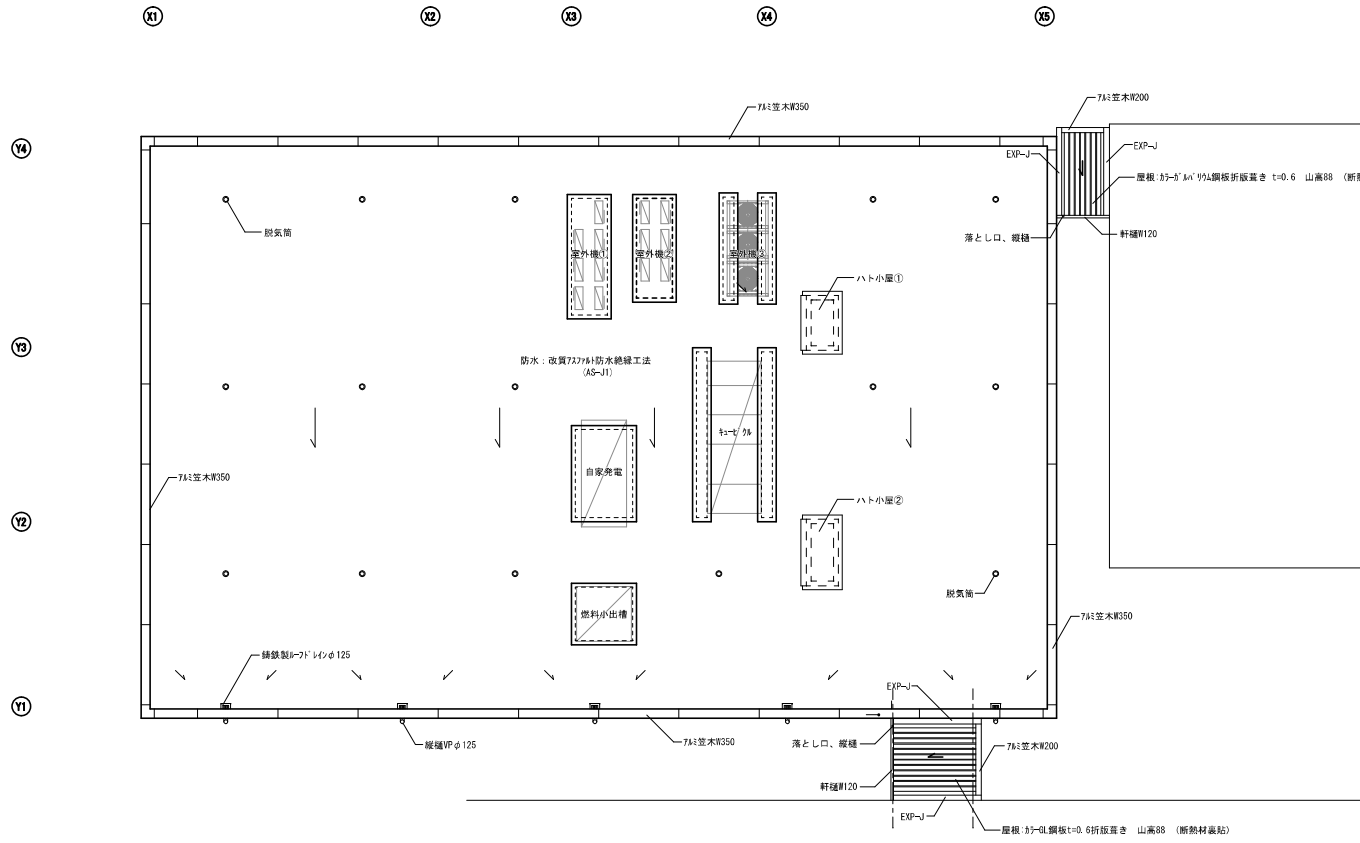

▲ : 結束7A3フタφ125 7A3系J-リブ
 ※ () 寸法はハト小屋①を示す

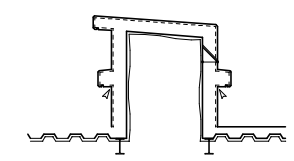


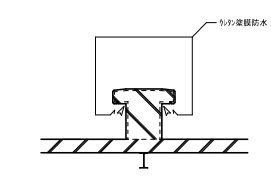
NOTES	


株式会社菊池設計
 〒882-0031 福岡県宮田1401-5 1F 菊池ビル 1100(2)21-5700
 一般建築士事務所 知事登録 第4981号
 一般建築士登録 140033号 菊池 富男
 構造設計一般建築士登録 3177号

TITLE	県立延岡病院心臓脳血管センター(仮称)建設主体工事
-------	---------------------------

SIGN	PLAN NAME	屋根伏図	NO
	SCALE	S=1/30・100(A1)、1/60・200(A3)	①-18
	DATE	H31.3.11	