


1階平面図

# 救命救急センター 1階平面図

記 事	月日		管理建築士	設計者	製	図	工事名称	設計年月日	検	図	設計番号
	月日						県立延岡病院救命救急センター建設工事	平成23年12月			図面番号
	月日						図面名称	縮尺			A - 24
	月日						1階平面図	A1:1/100 A3:1/200			

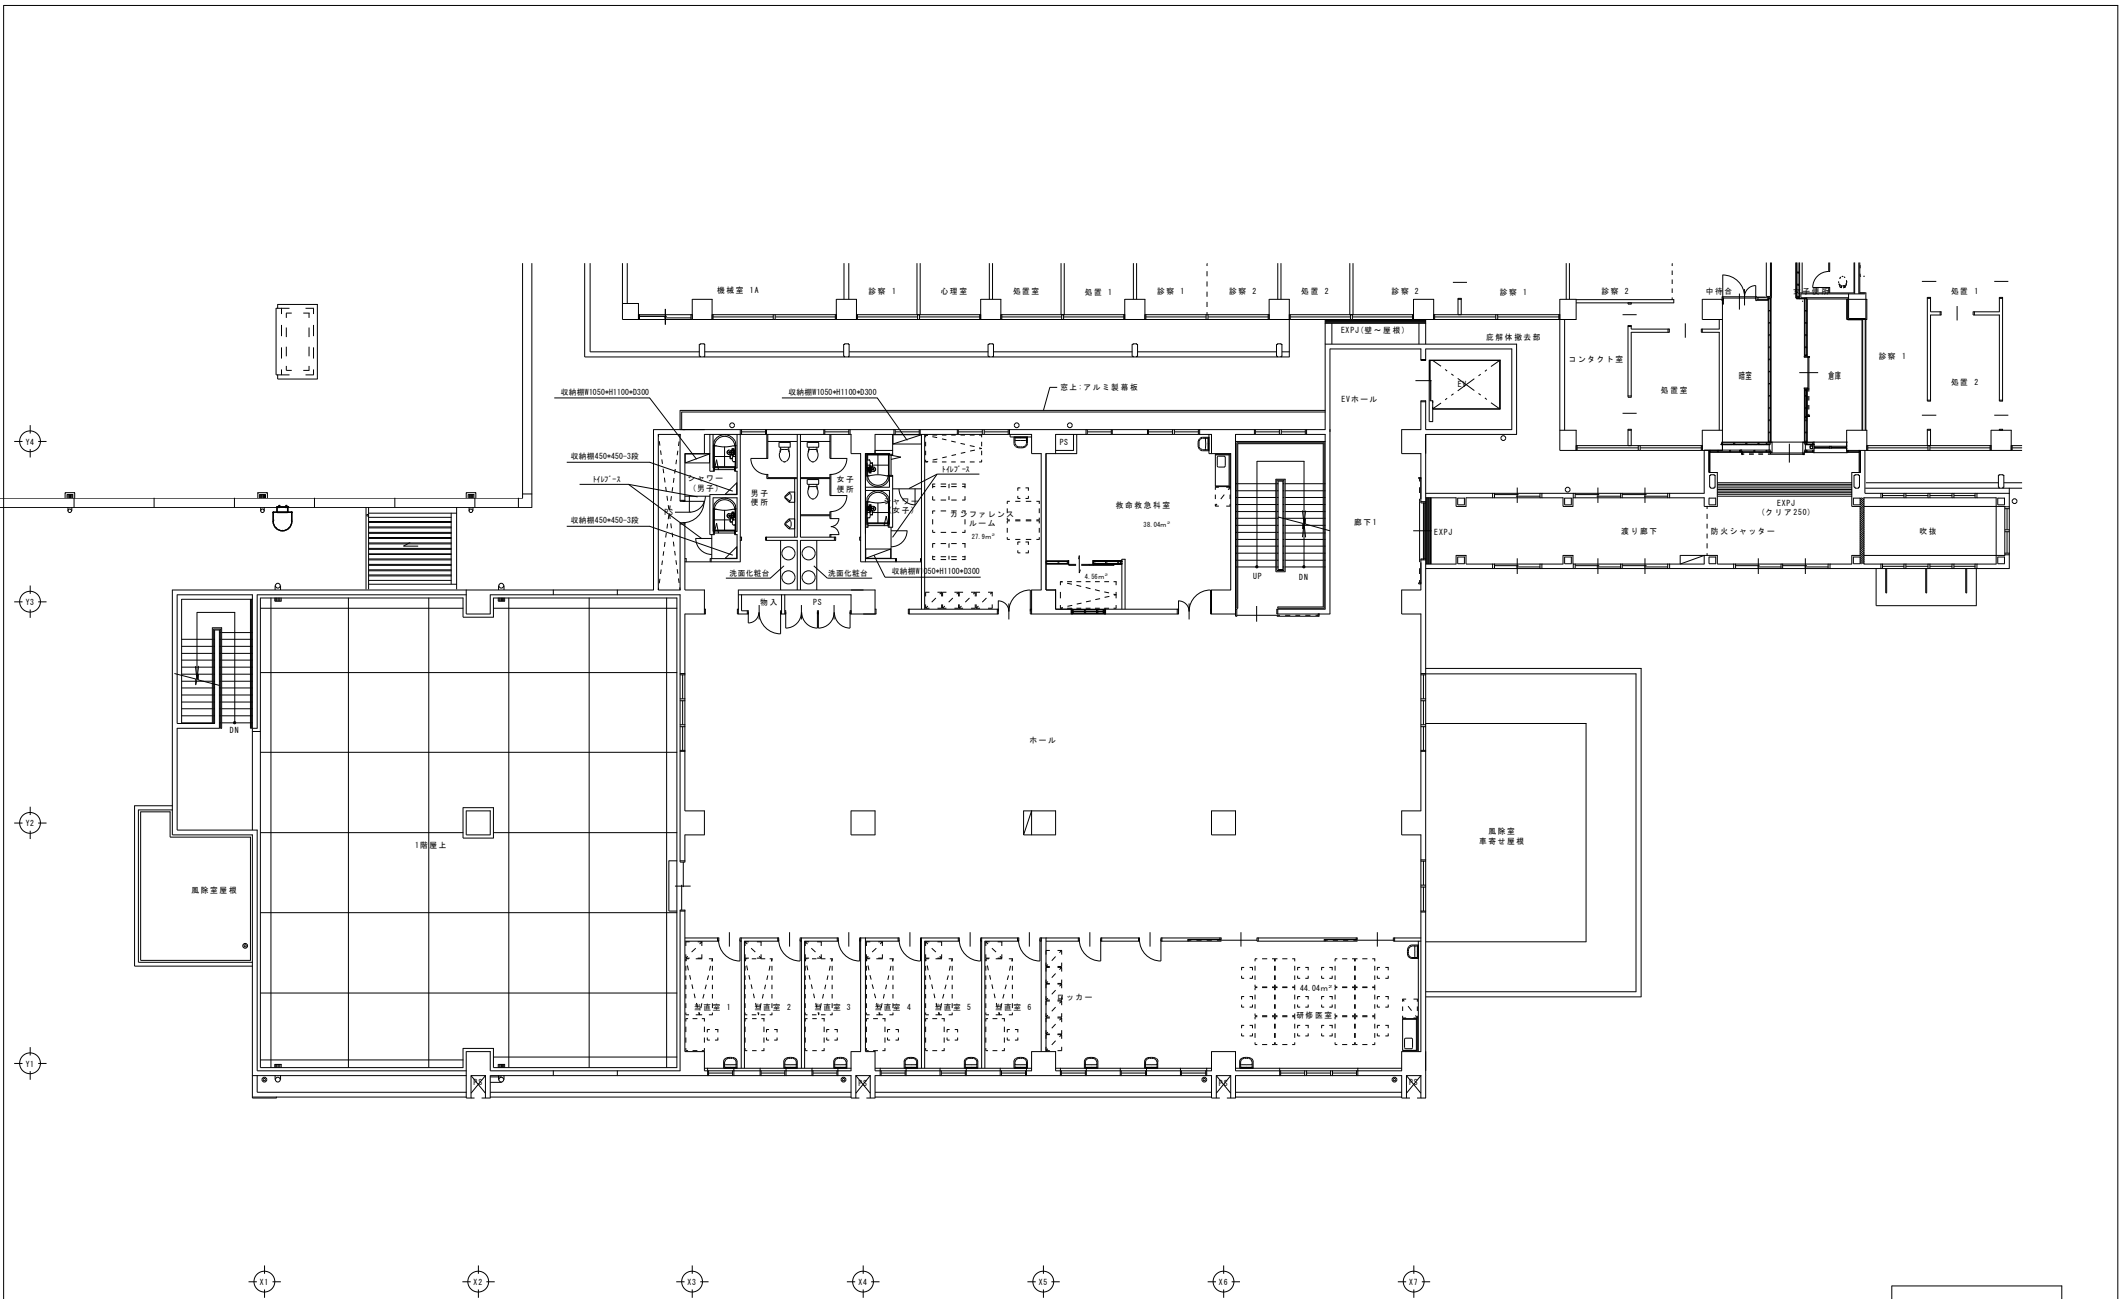


2階平面図

完成図


救命救急センター 2階

記 事	月日		管理建築士	設計者	製	図	工事名称	設計年月日	検	図	設計番号
	月日						県立延岡病院救命救急センター建設工事	平成23年12月			図面番号
	月日						図面名称	縮尺			A - 25
	月日						2階平面図	A1:1/100 A3:1/200			

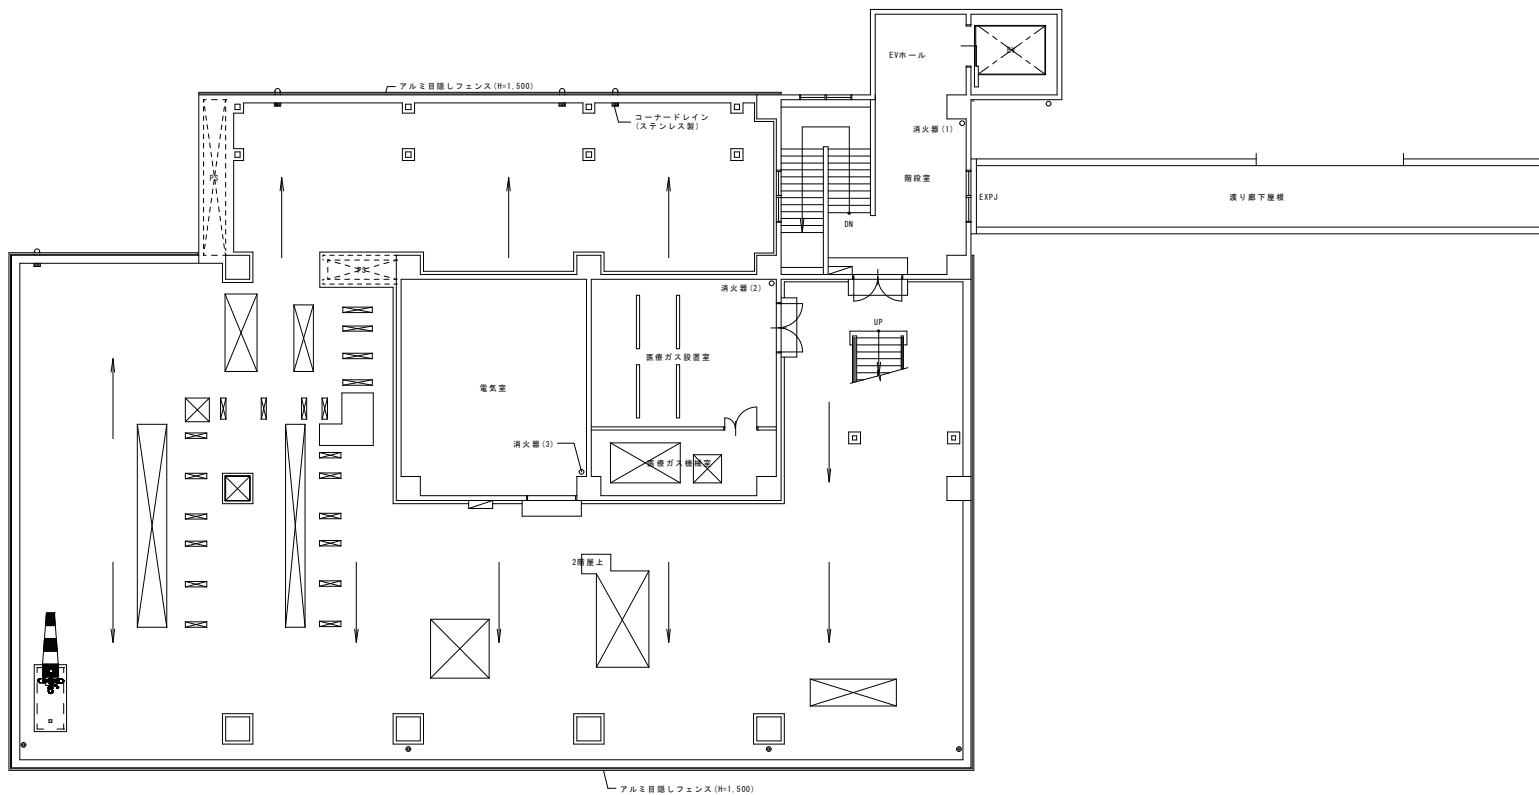

## 救命救急センター 3階平面図


記 事	月 日		管理建築士	設計者	製 図	工事名称	設計年月日	検 査	図 面 番 号	設計番号
	月 日					県立延岡病院救命救急センター建設工事	平成23年12月			
	月 日					図面名称	縮尺			図面番号
	月 日					3階平面図	A1:1/100 A3:1/200			A - 26

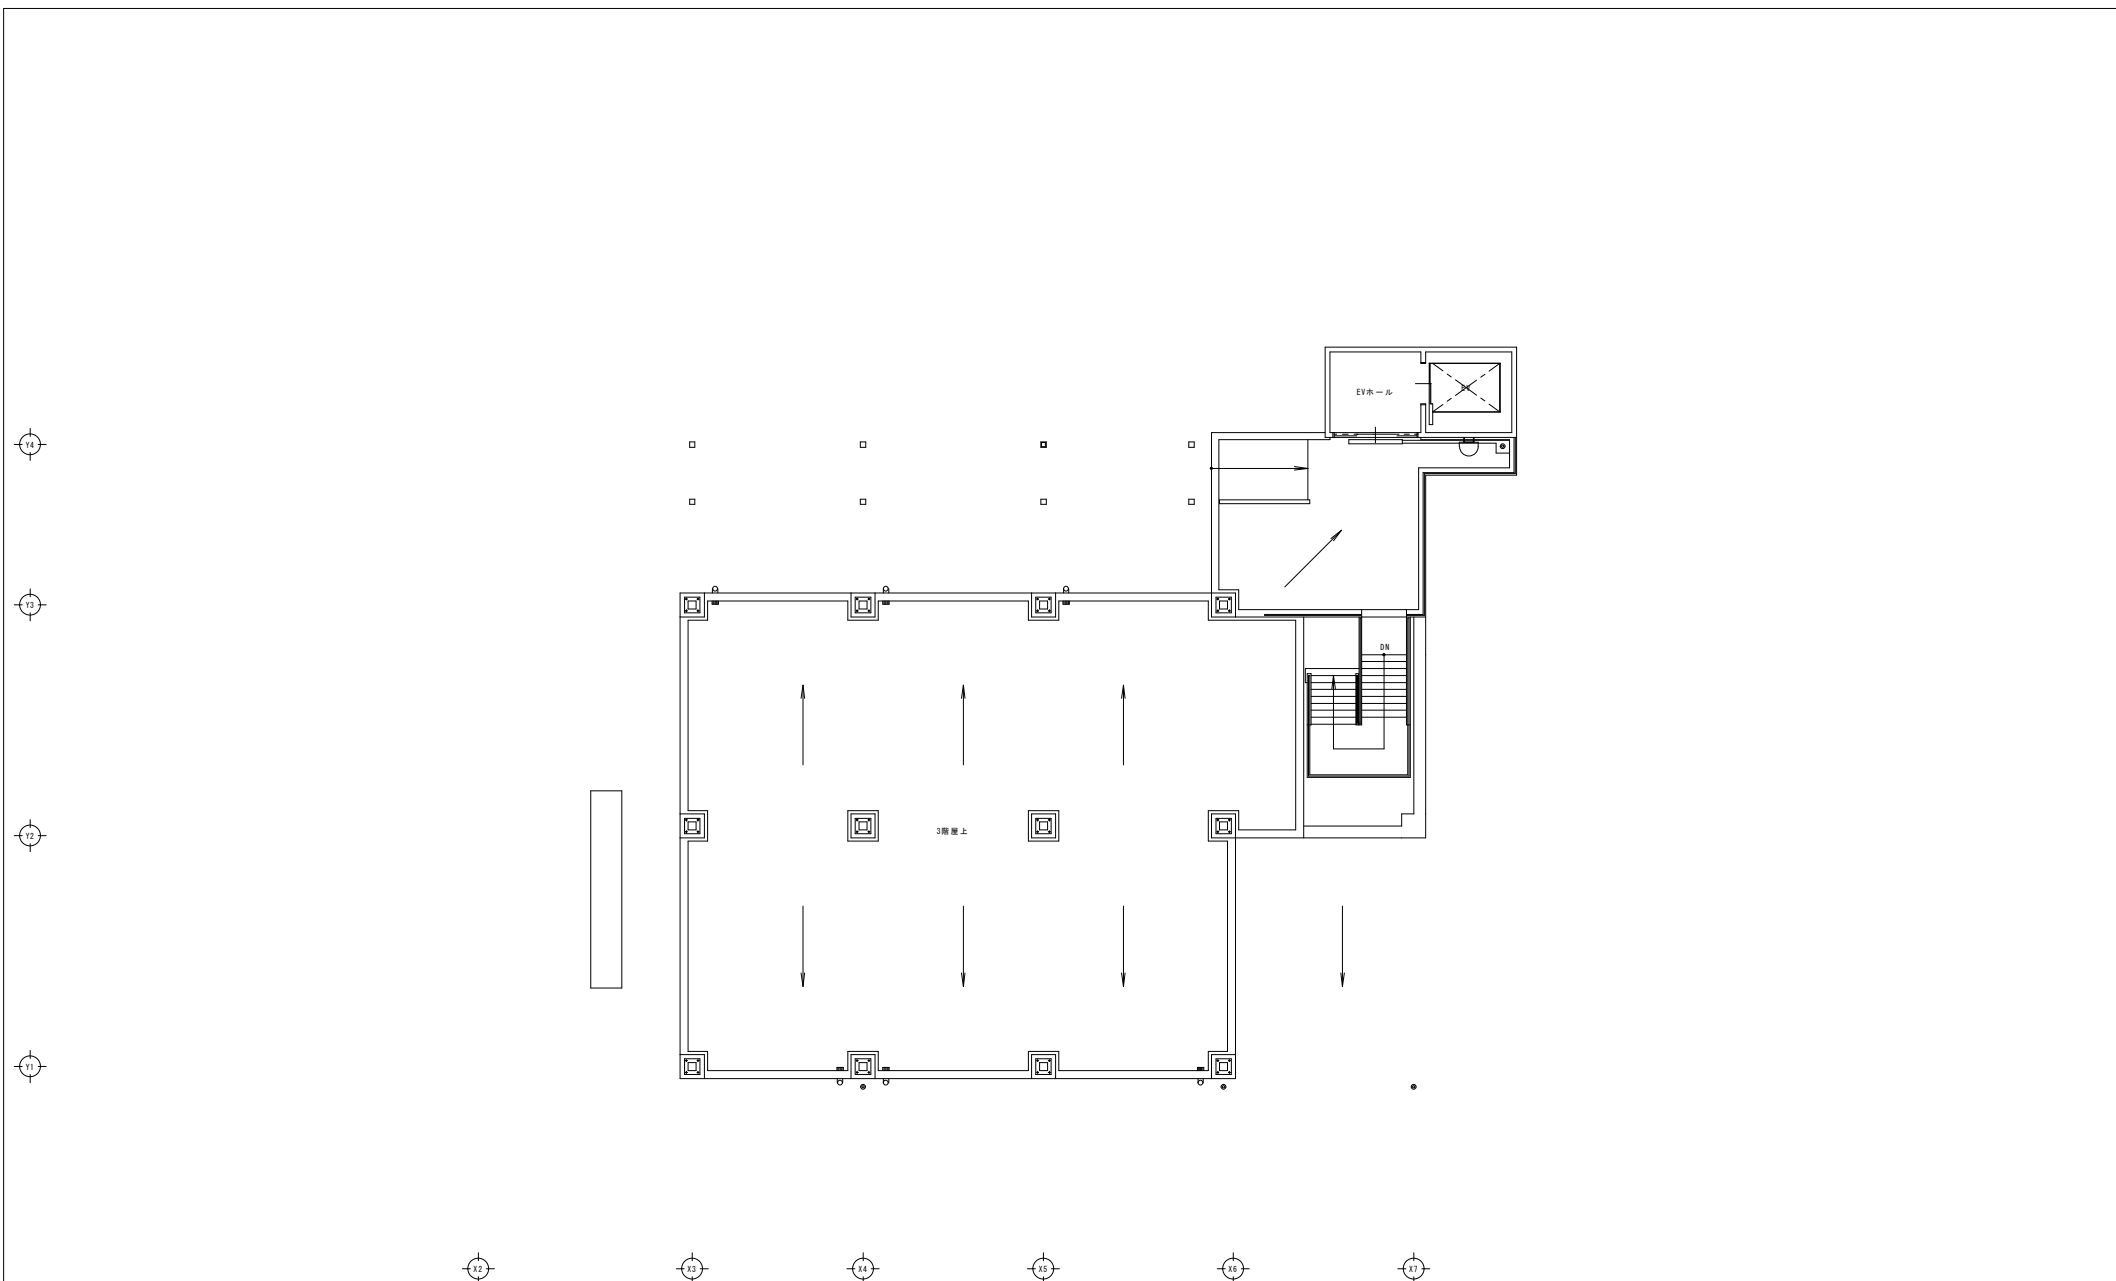

PH階平面図-3階層根伏図


# 救命救急センター PH階平面図


記 事	月日		管理建築士	設計者	製 図	工事名称	設計年月日	検 図	設計番号	
	月日					県立延岡病院救命救急センター建設工事	平成23年12月			
	月日					図面名称	縮尺			図面番号
	月日					PH階平面図-3階層根伏図	A1:1/100 A3:1/200			
									A - 27	

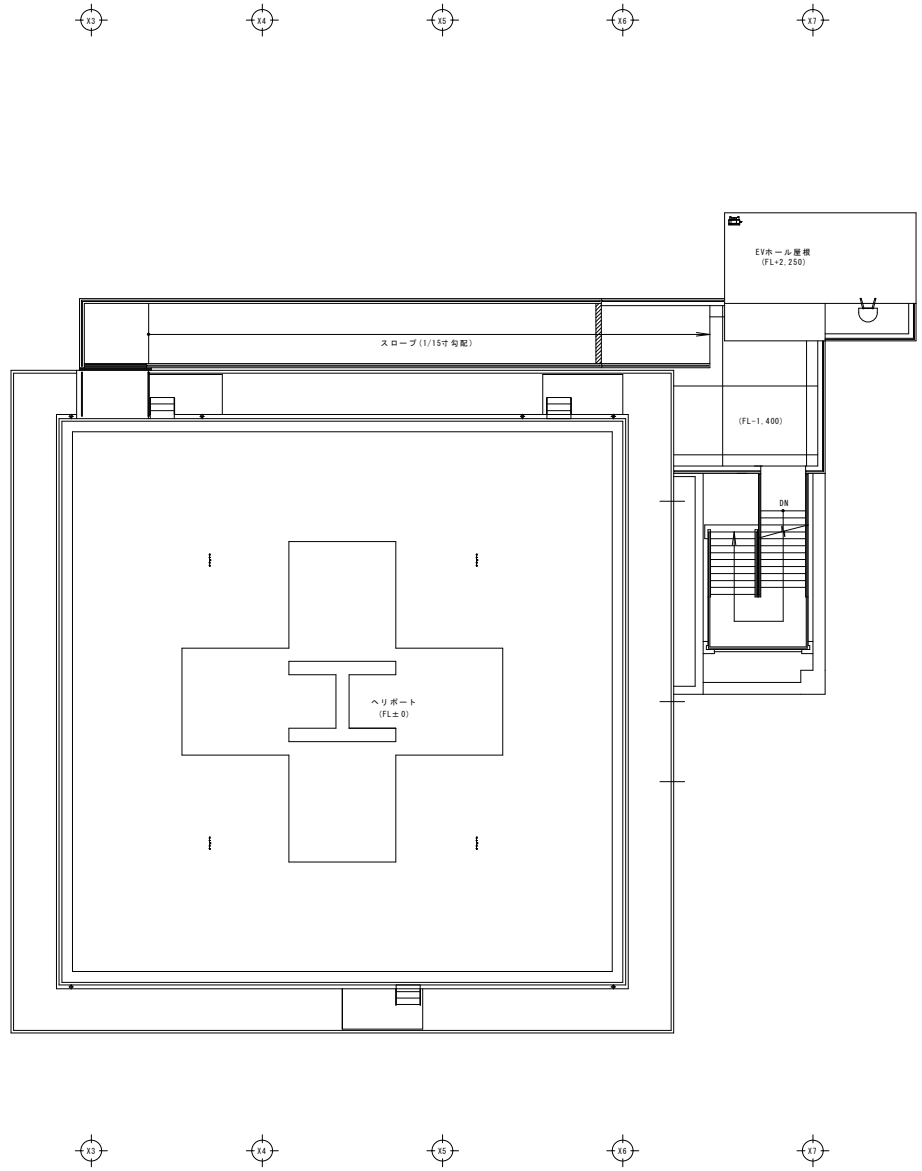

救命救急センター ヘリポート平面図

記 事	月日		管理建築士	設計者	製 図	工事名称	設計年月日	検 図	設計番号
	月日					県立延岡病院救命救急センター建設工事	平成23年12月		
	月日					図面名称	縮尺		図面番号
	月日					ヘリポート平面図・PH階屋根伏図	A1:1/100 A3:1/200		A - 28

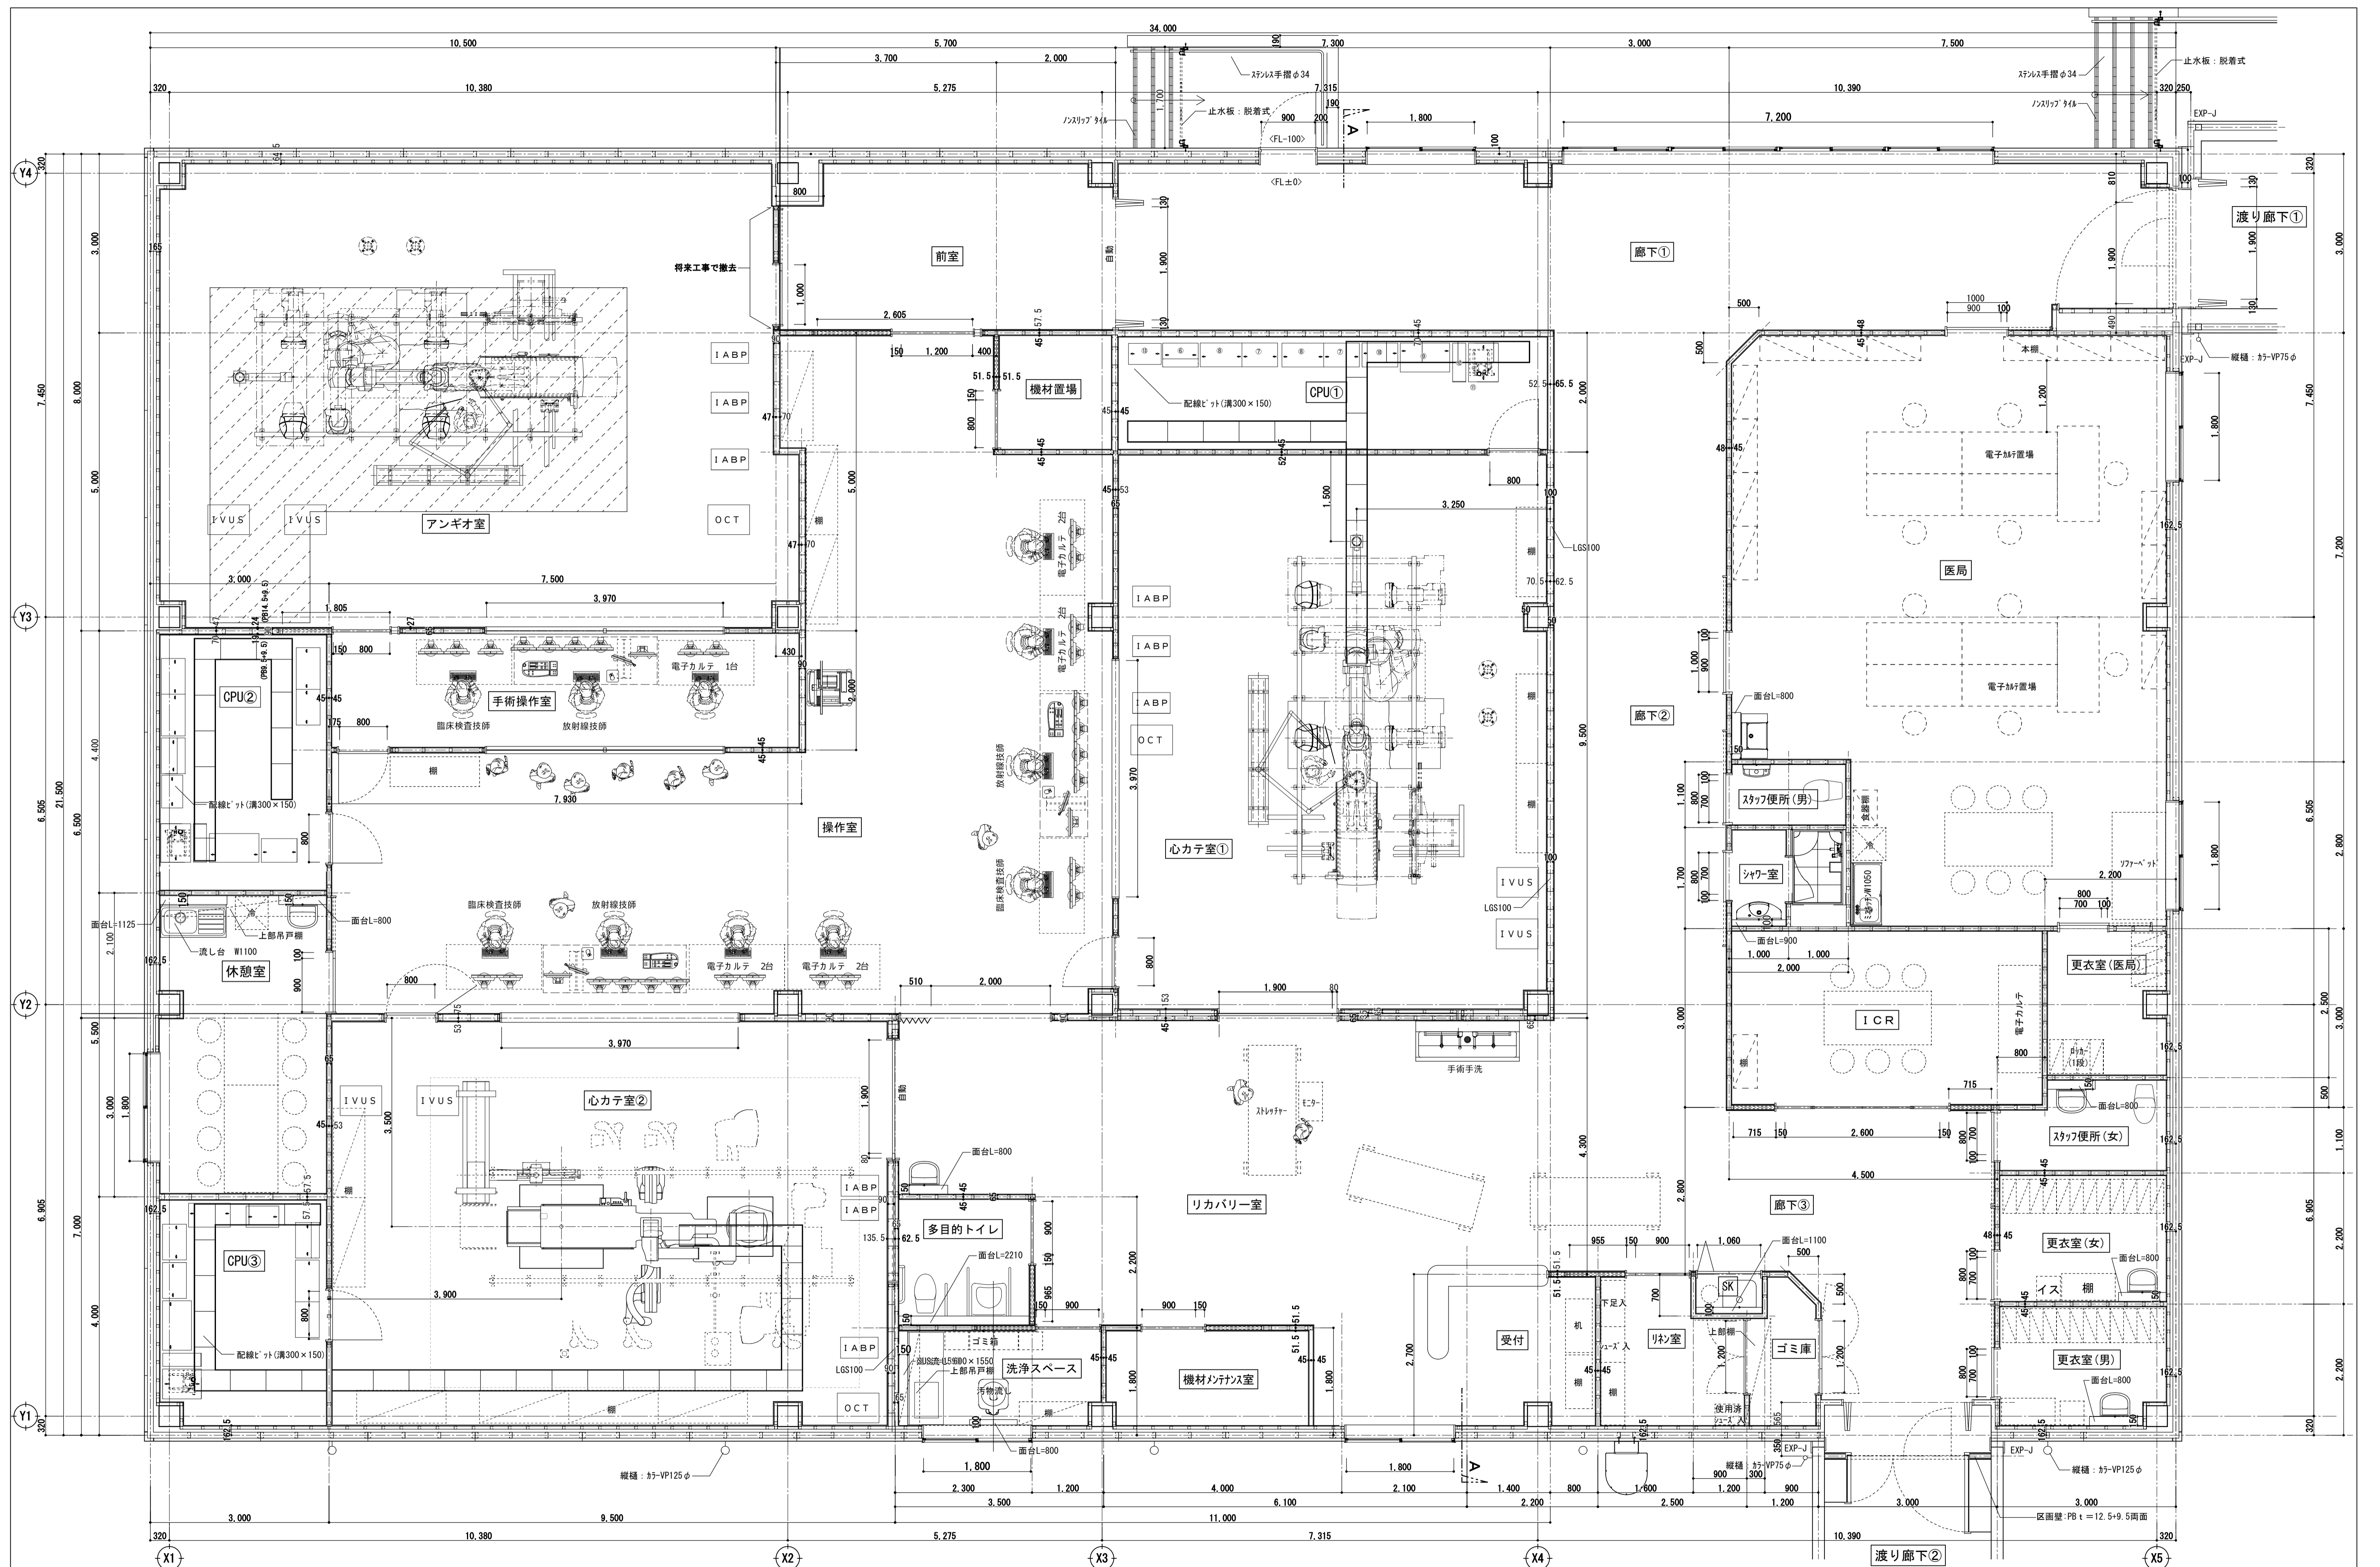

NOTES	 <b>株式会社 菊池設計</b> 〒882-0051 延岡市富美山町5-19番地8 TEL (0982) 21-3709 一級建築士事務所 知事登録 第4981号 一級建築士登録 145053号 菊池 富男 構造設計一級建築士登録 3177号		TITLE	SIGN	PLAN NAME	平面詳細図	NO
			県立延岡病院心臓脳血管センター(仮称)建設主体工事		SCALE	S=1/50(A1) 1/100(A3)	A-20
					DATE	H31.3.11	