


1階平面図

救命救急センター 1階平面図

記 事	月日		管理建築士	設計者	製	図	工事名称	設計年月日	検	図	設計番号
	月日						県立延岡病院救命救急センター建設工事	平成23年12月			図面番号
	月日						図面名称	縮尺			A - 24
	月日						1階平面図	A1:1/100 A3:1/200			

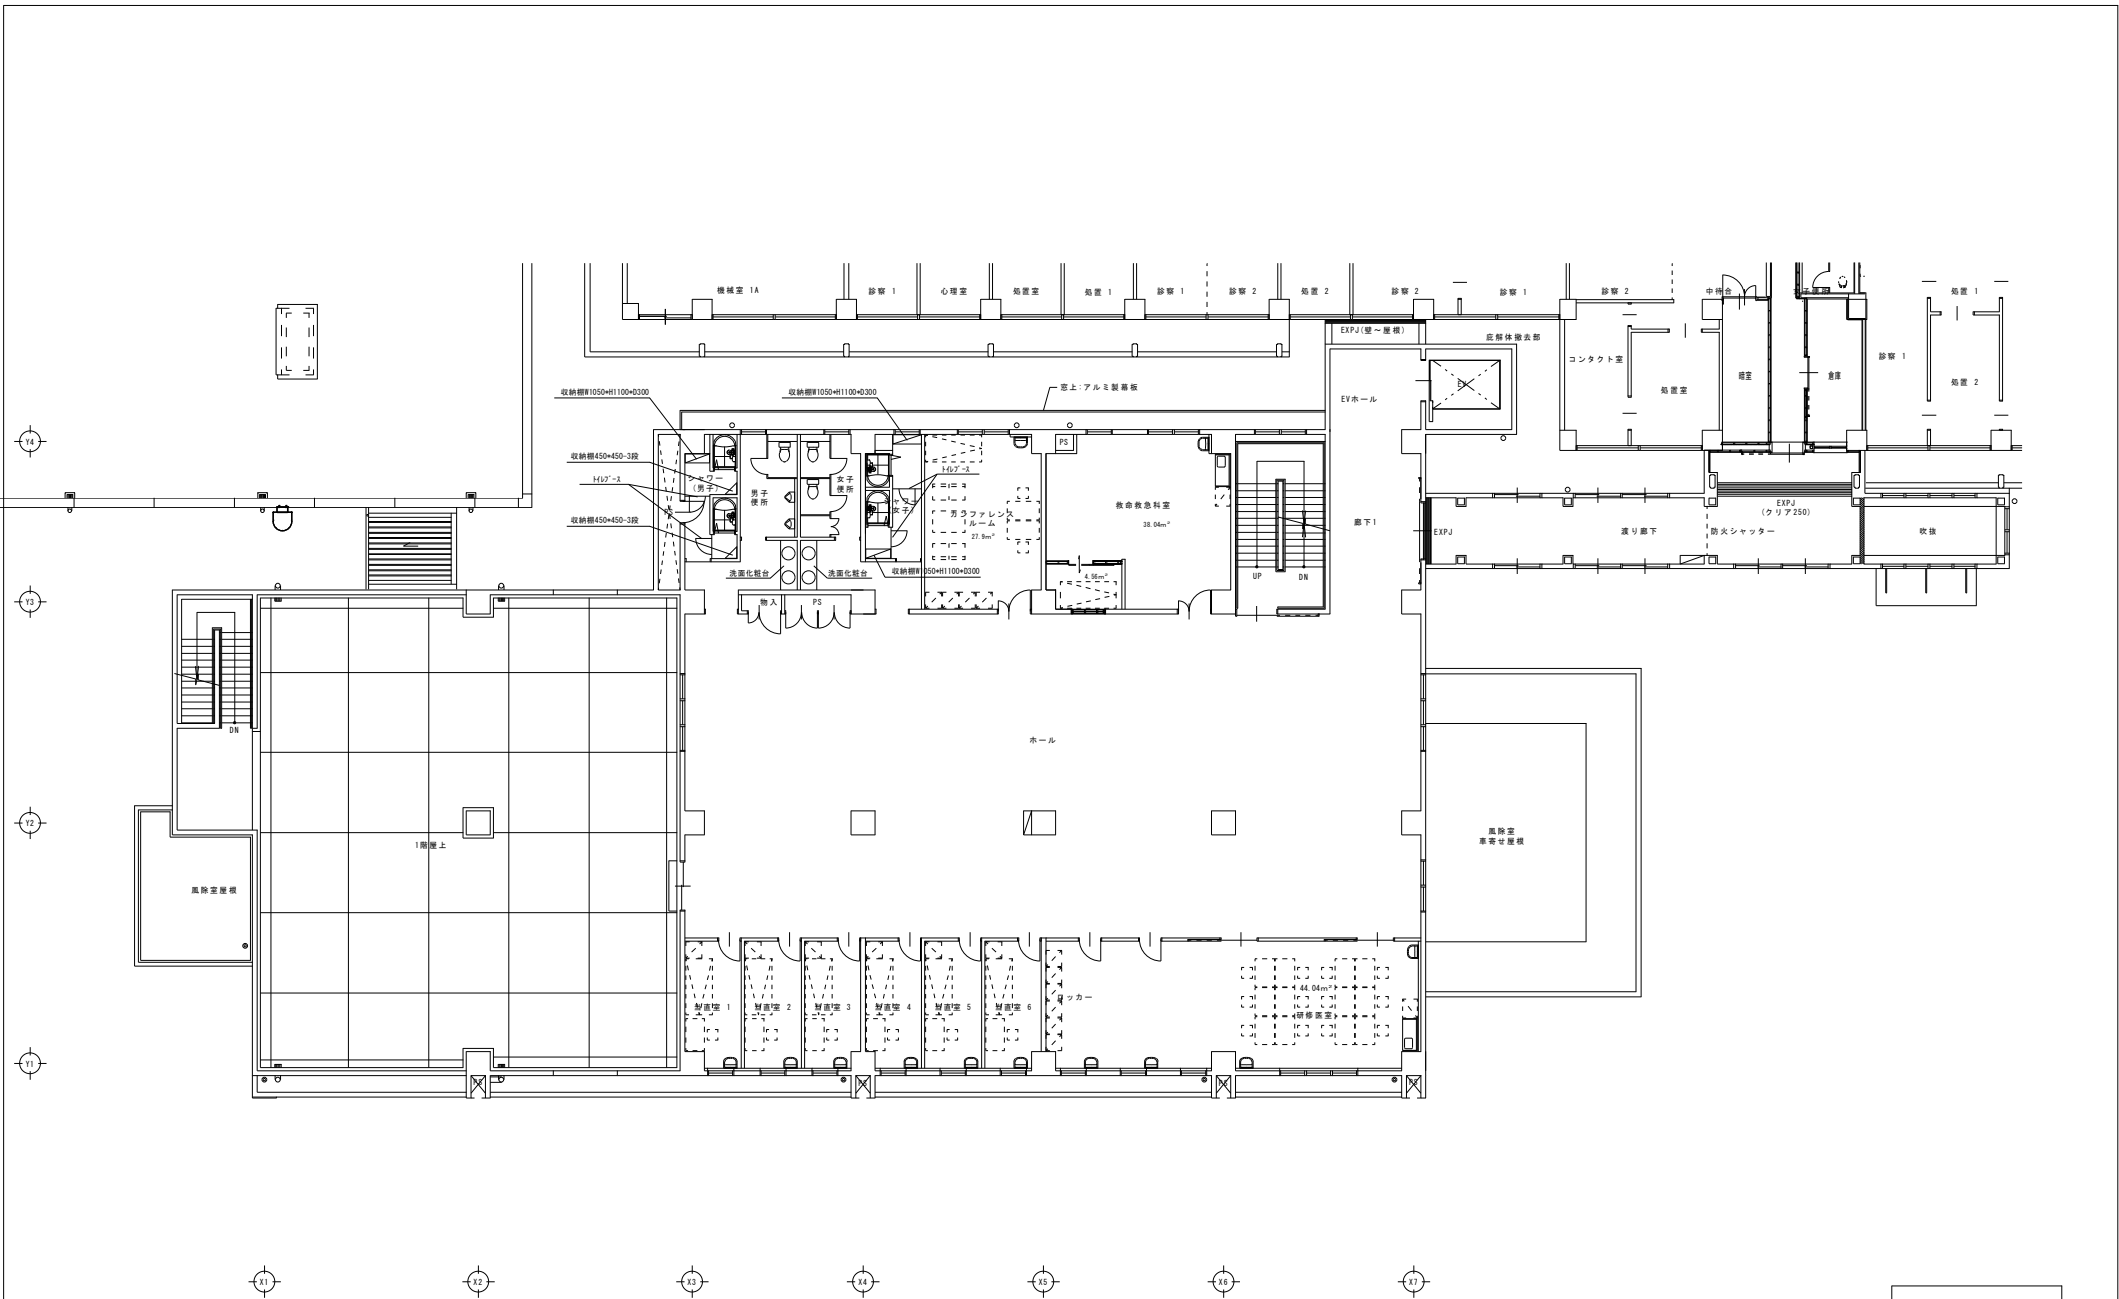


2階平面図

完成図


救命救急センター 2階

記 事	月日		管理建築士	設計者	製	図	工事名称	設計年月日	検	図	設計番号
	月日						県立延岡病院救命救急センター建設工事	平成23年12月			図面番号
	月日						図面名称	縮尺			A - 25
	月日						2階平面図	A1:1/100 A3:1/200			

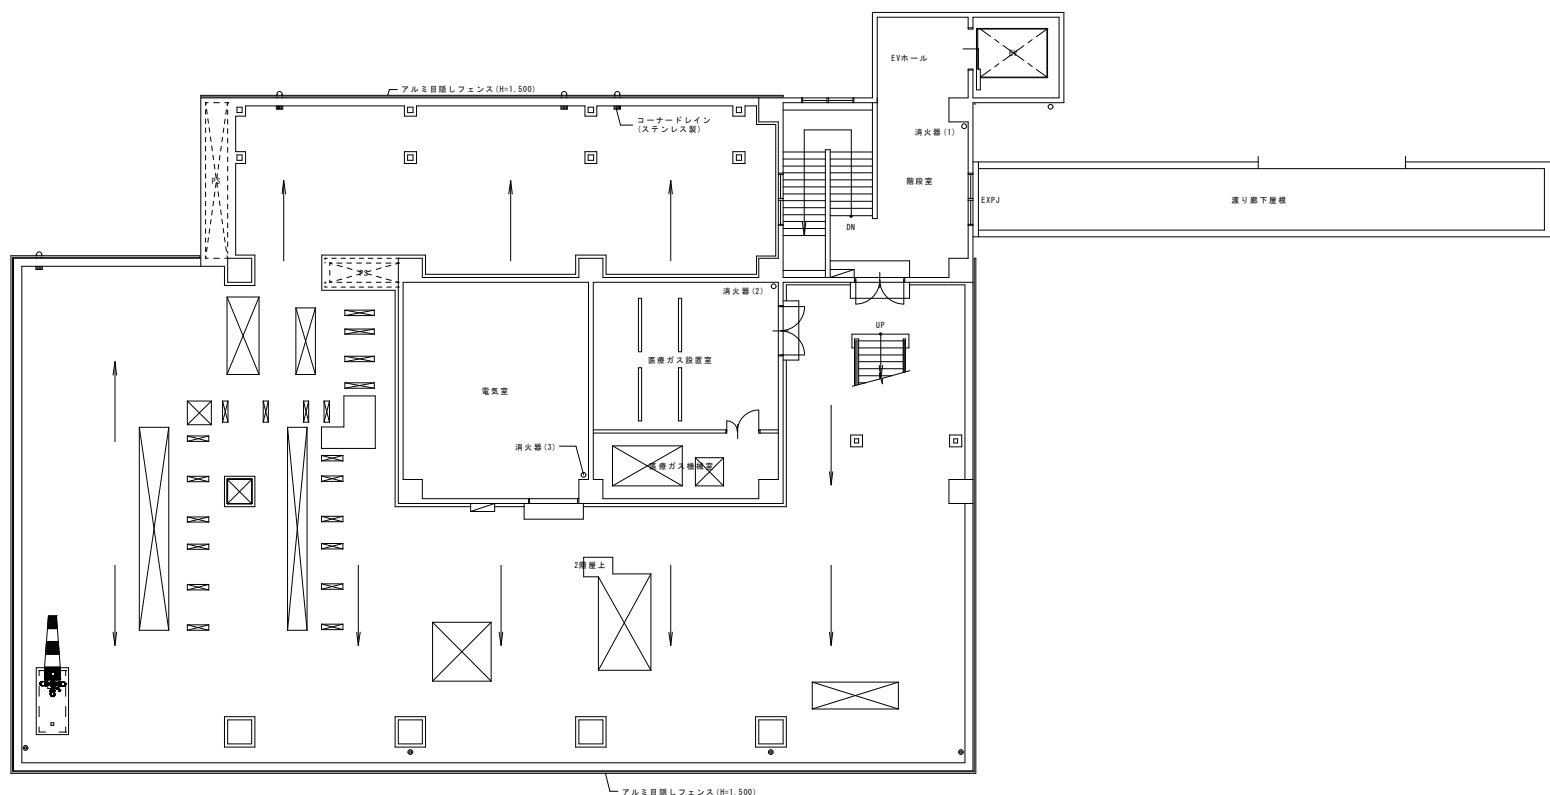

救命救急センター 3階平面図


記 事	月 日		管理建築士	設計者	製 図	工事名称	設計年月日	検 査	設計番号
	月 日					県立延岡病院救命救急センター建設工事	平成23年12月		
	月 日					図面名称	縮尺		図面番号
	月 日					3階平面図	A1:1/100 A3:1/200		A - 26

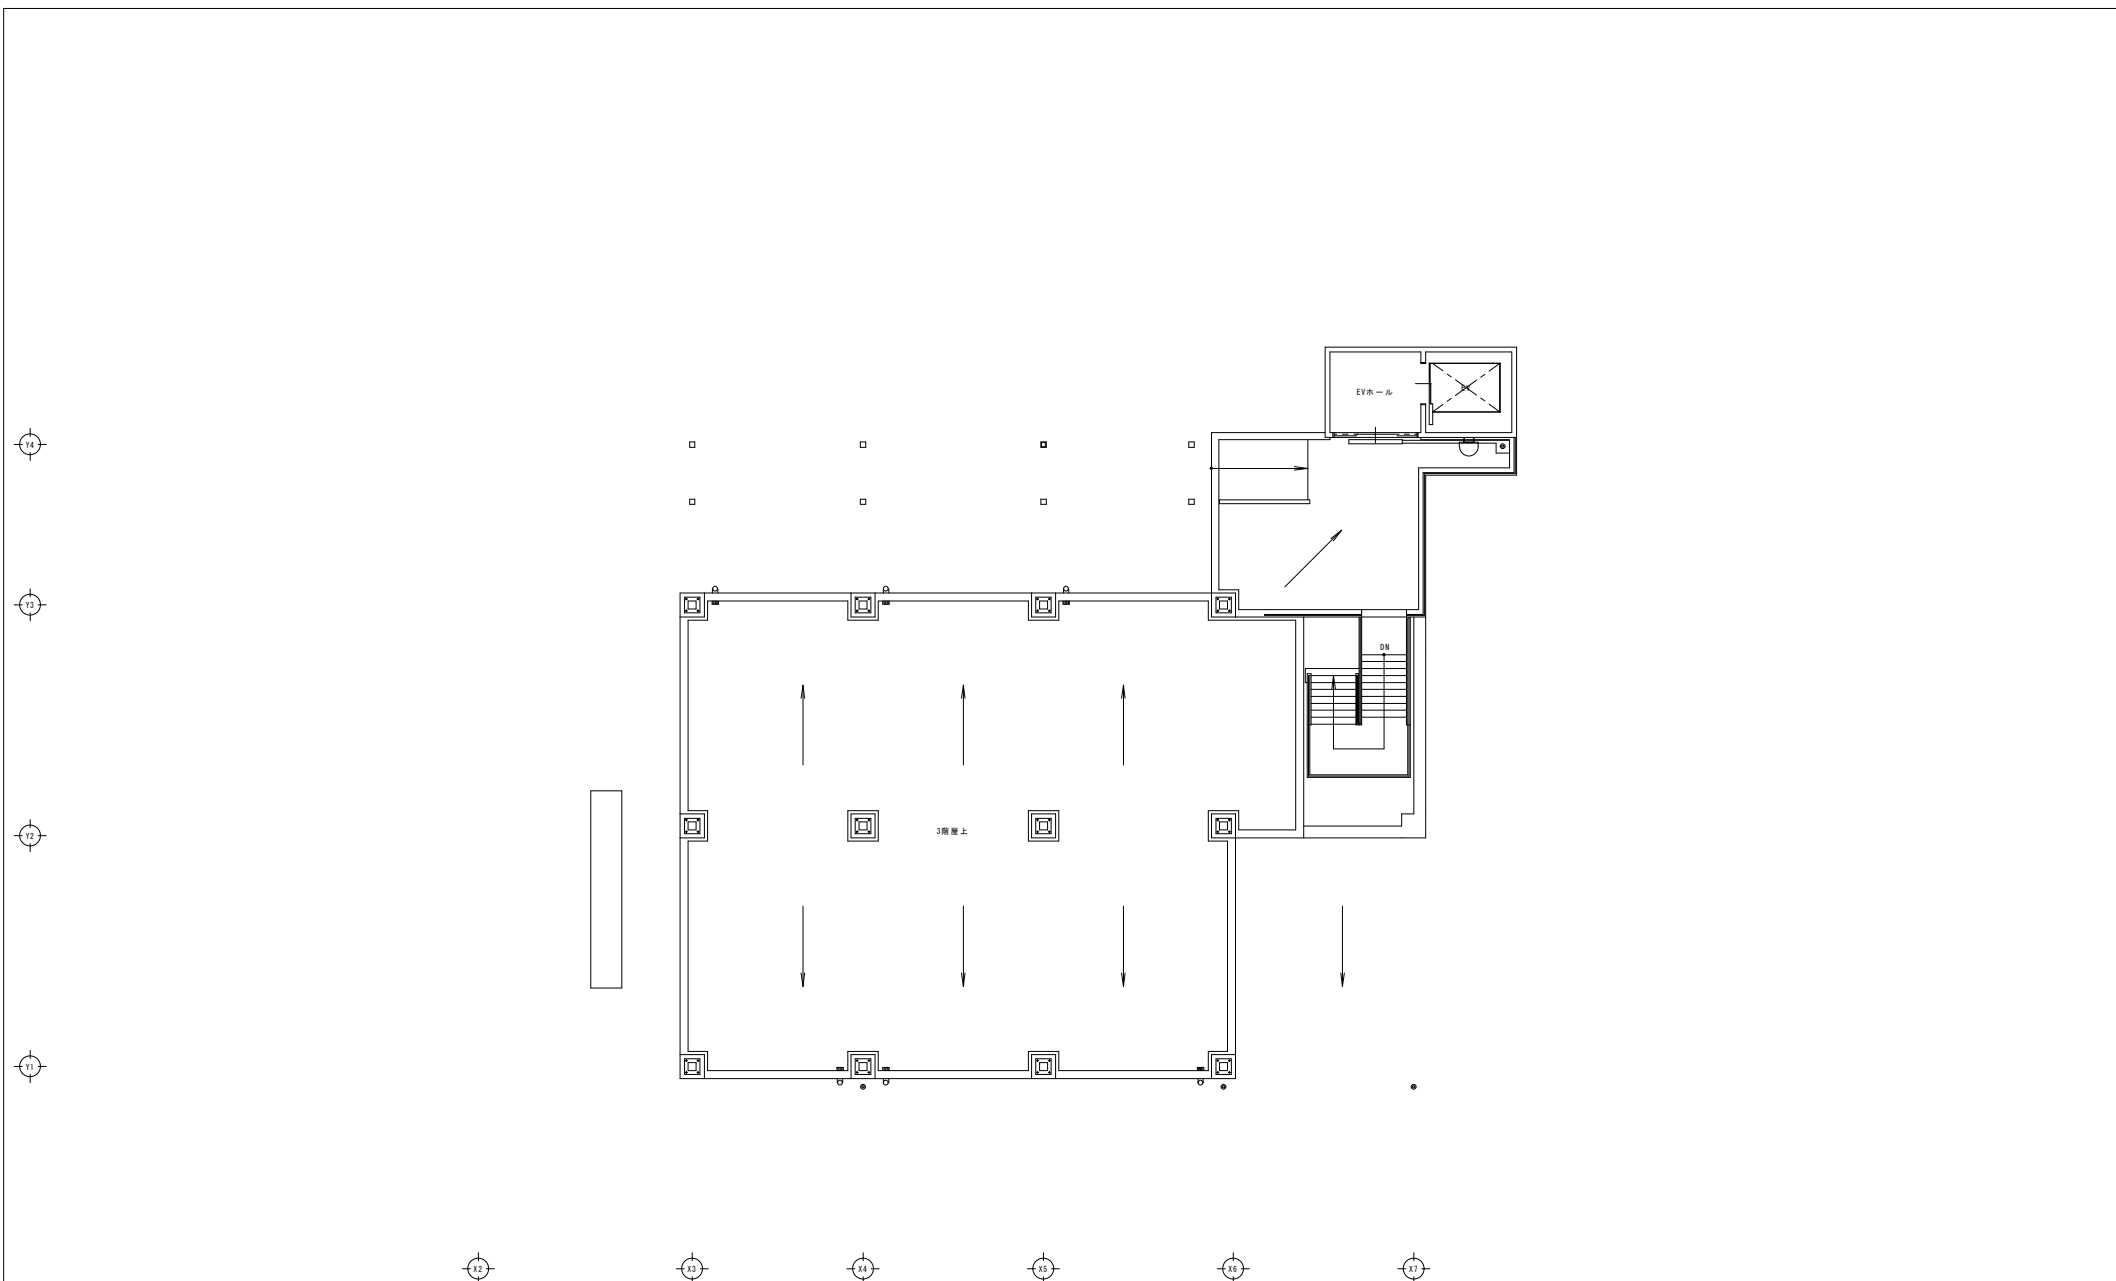

PH階平面図-3階層根伏図

救命救急センター PH階平面図

記 事	月日		管理建築士	設計者	製	図	工事名称	設計年月日	検	図	設計番号
	月日						県立延岡病院救命救急センター建設工事	平成23年12月			図面番号
	月日						図面名称	縮尺			A - 27
	月日						PH階平面図-3階層根伏図	A1:1/100 A3:1/200			

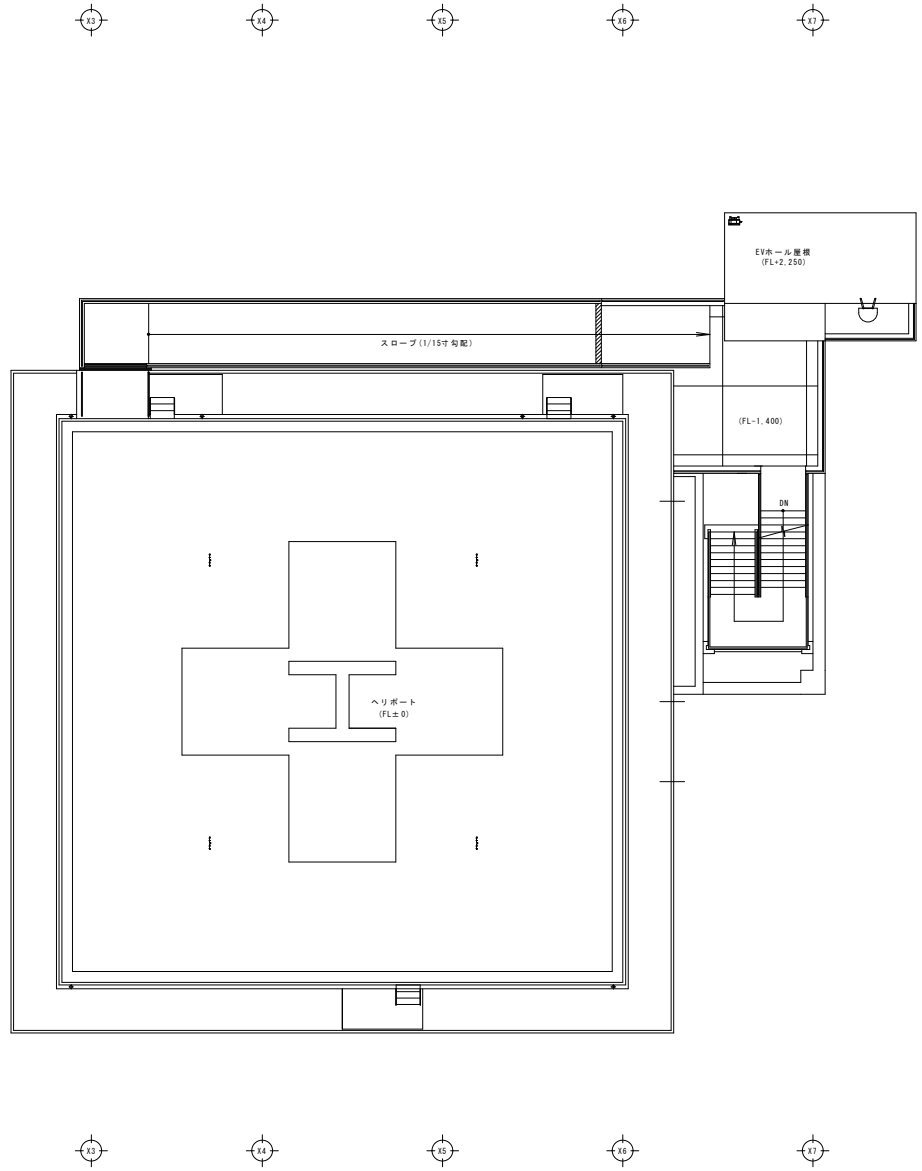

救命救急センター ヘリポート平面図

記 事	月日		管理建築士	設計者	製	図	工事名称	設計年月日	検	図	設計番号
	月日						県立延岡病院救命救急センター建設工事	平成23年12月			図面番号
	月日						図面名称	縮尺			A - 28
	月日						ヘリポート平面図・PH階屋根伏図	A1:1/100 A3:1/200			

